


A-A

DU/WC	
BF:5.6 m²	
UD3-3.2-05	+7.15
B: Platten	
W: Abrieb	
D: Weissputz	
Bad	
BF:4.9 m²	
UD3-3.2-06	+7.15
B: Platten	
W: Abrieb	
D: Weissputz	
Reduit	
BF:3.0 m²	
UD3-3.2-07	+7.15
B: Platten	
W: Abrieb	
D: Weissputz	
Entrée/Korridor	
BF:10.9 m²	
UD3-3.2-08	+7.15
B: Parkett	
W: Abrieb	
D: Weissputz	
Loggia	
BF:11.1 m²	
UD3-3.2-09	im Gef.
B: Holzrost	
W: ---	
D: roh, gestrichen	
UD3-3.2.4.5 Zi	
NF:104.2 m²	

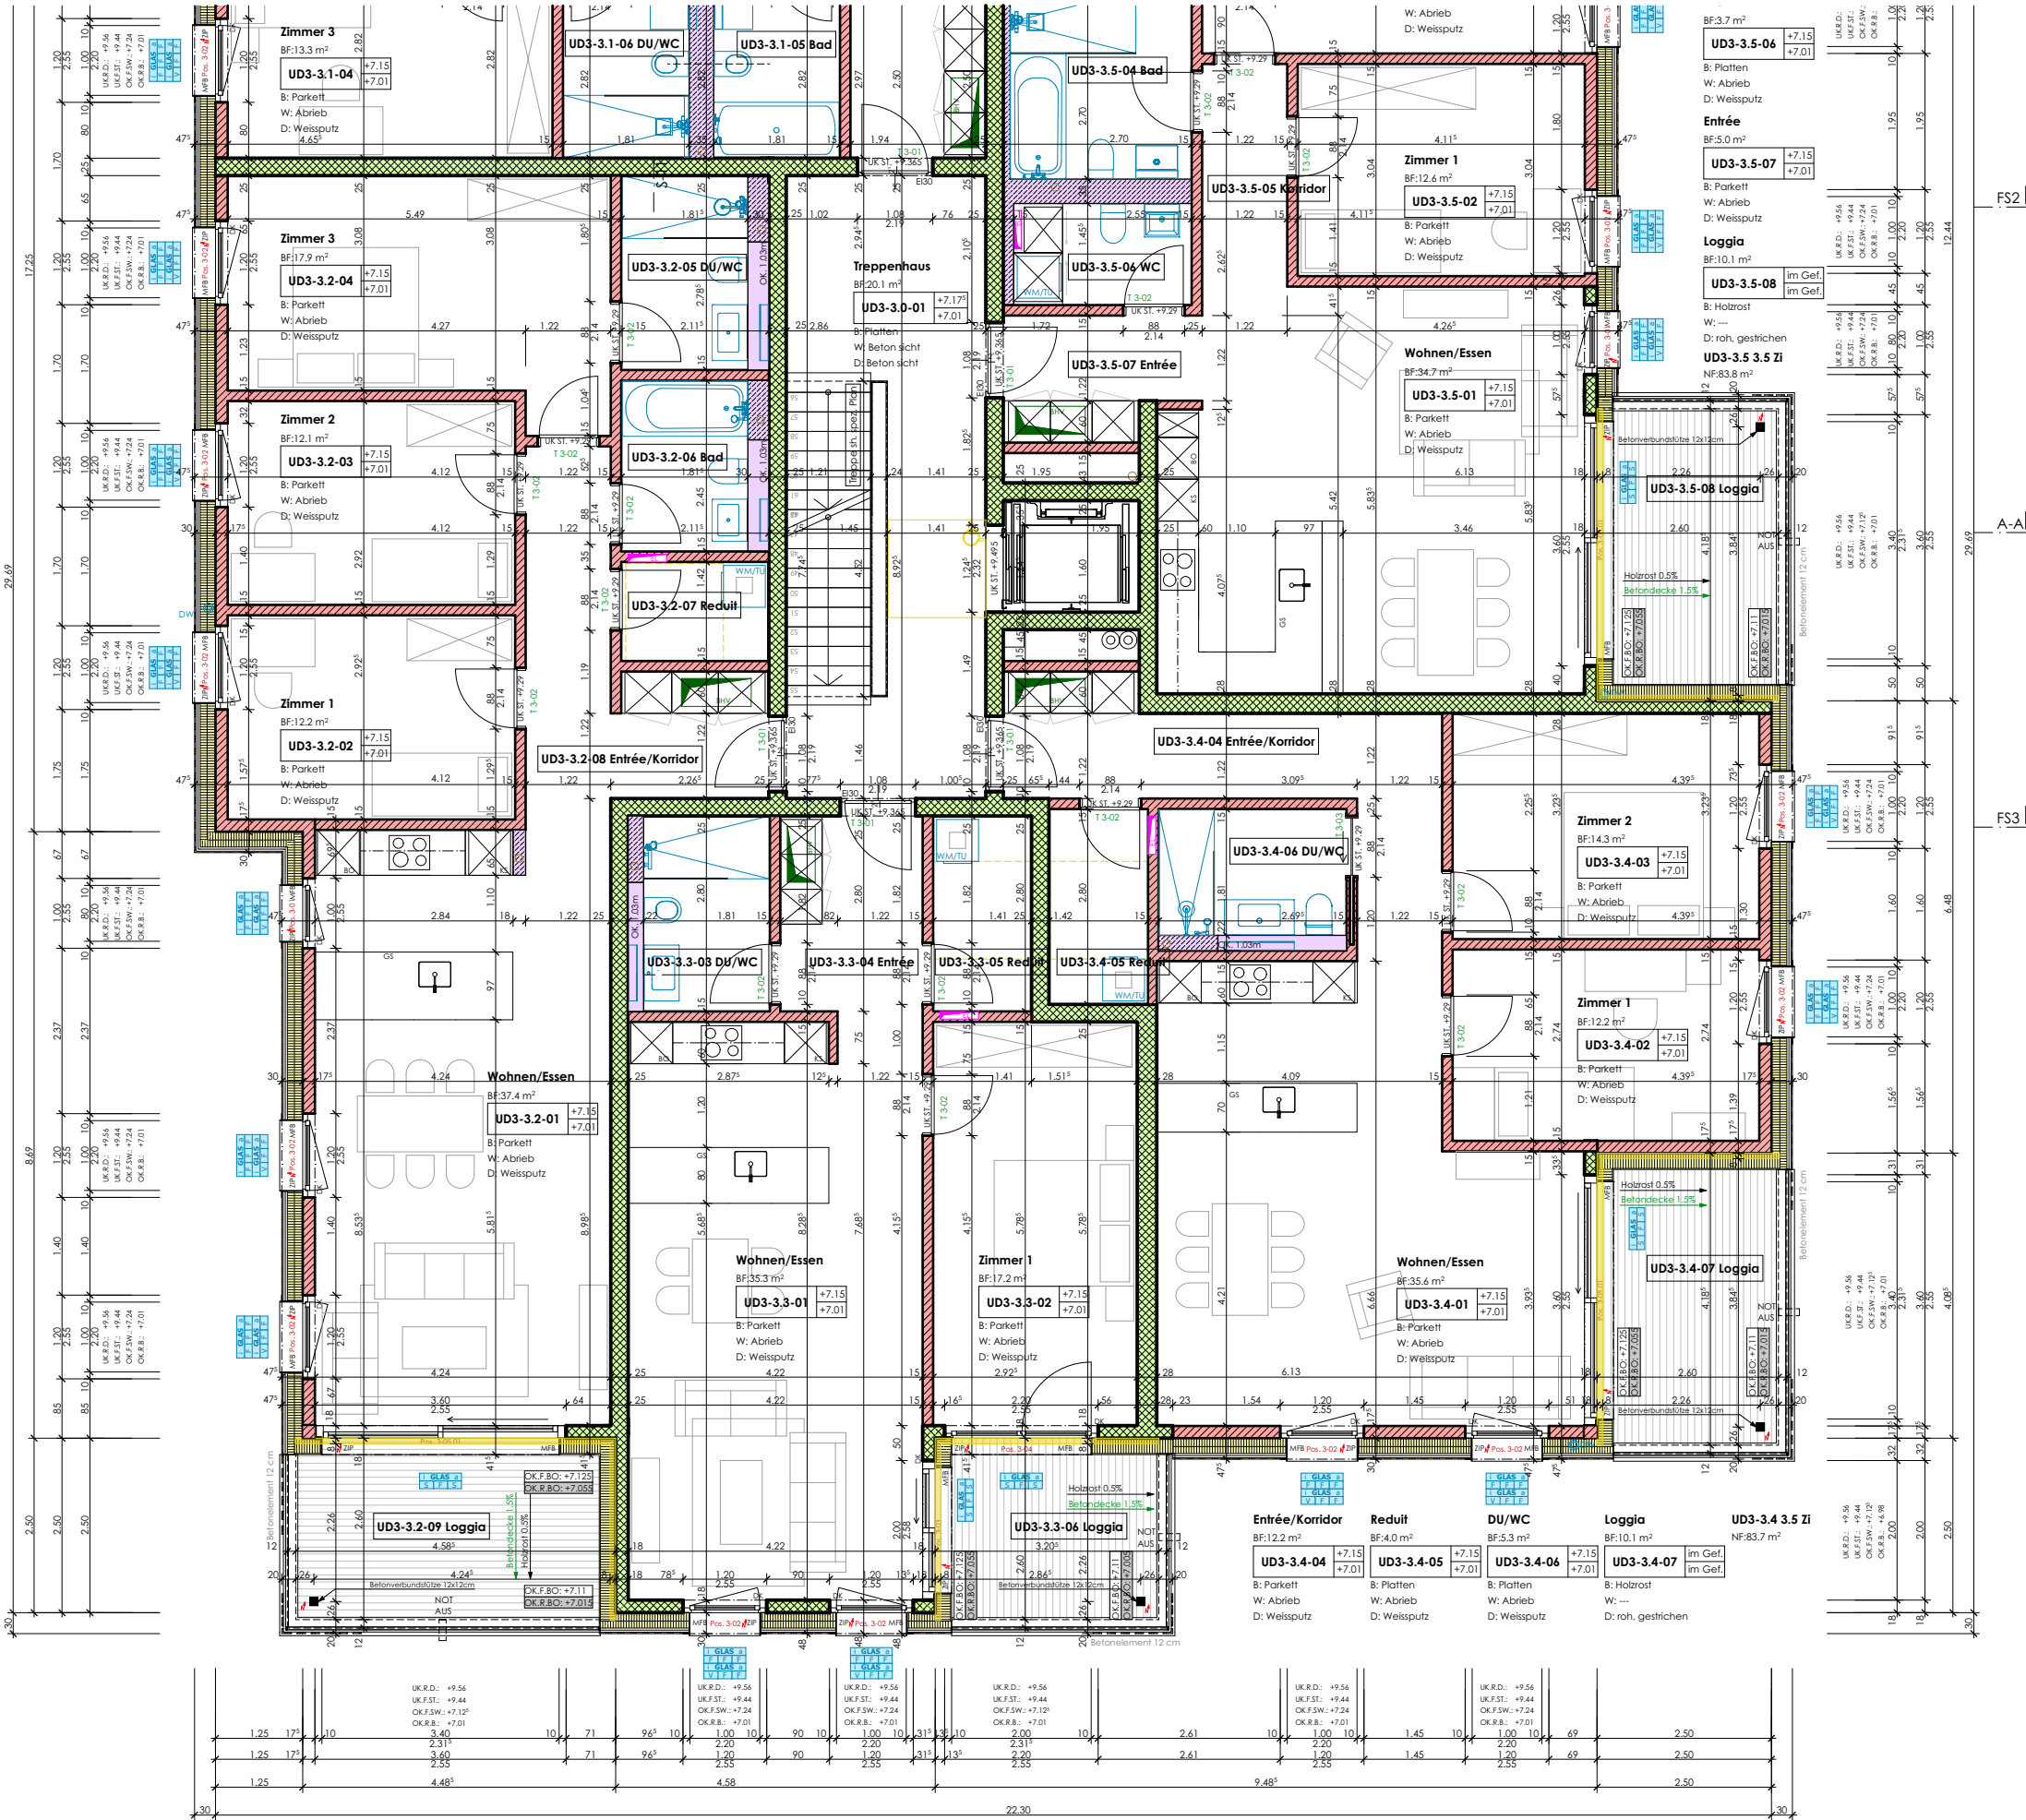

DU/WC		Entrée		Reduit		Loggia		UD3-3.3.2.5 Zi	
BF:5.5 m²		BF:6.3 m²		BF:3.9 m²		BF:7.9 m²		BF:68.2 m²	
UD3-3.3-03	+7.15	UD3-3.3-04	+7.15	UD3-3.3-05	+7.15	UD3-3.3-06	im Gef.		
B: Platten		B: Parkett		B: Platten		B: Holzrost			
W: Abrieb		W: Abrieb		W: Abrieb		W: ---			
D: Weissputz		D: Weissputz		D: Weissputz		D: roh, gestrichen			

REVISIONSPLAN

Bauherr: Novoreal AG, Matholfstrand 9, 6005 Luzern

Objekt: Hohenrain Novoreal, Unterdorfstrasse 1+3, 6276 Hohenrain

F.B.E.G. ± 0.00 / +0.00 = 574.00 m ü.M.

Planbezeichnung

Grundriss UD3-3.3 1:100

CAD: Q:\02_Arch\CAD\20-01_Hohenrain Novoreal\03_Ausführung\20-01_Neubau.pln

qbatür AG
Industriestrasse 5b, 6210 Sursee, Tel +41 41 482 02 02. info@qbatür.ch



qbatür
architektur

www.qbatür.ch

Zeichner: sm

Format: A3

Datum: 13.07.2023

Rev.:

Objekt- / Plan-Nr.

20-01/UD3-713

Publiert: 13.07.2023

Die Türhöhen verstehen sich ab OK höherem fertig Boden bzw. fertig Schwelle bis UK roh Sturz.
Die Fensterhöhen verstehen sich ab OK fertig Fensterbank/Schwelle bis UK fertig Sturz bzw. ab OK roher Brüstung bis UK roher Sturz/Decke.
Sämtliche Innen- und Aussenmasse sind Rohbaumasse. Alle Masse sind vom Unternehmer auf eigene Verantwortung zu prüfen bzw. am Bau zu kontrollieren!