

BAUOBJEKT
NEUBAU EINFAMILIENHAUS
PARZ. NR. 681
KIRCHFELD
6026 RAIN

BACHMANN + GABRIEL
ARCHitekten AG
HILDSRIEDERSTR. 2
6204 SEMPACH
TEL: 041 462 90 90
FAX: 041 462 90 99

BAUHERRSCHAFT
FAMILIE
DANIEL + RENATE FUCHS
WALDIG 1
6026 RAIN



WERKPLAN 1 : 50

ERDGESCHOSS

NR. 233 - 05 GR. 60 / 63 DAT. 09. 06. 2000 GEZ. lk REV. 26. 07. 2000 lk REV.

SÄMTLICHE KOTEN BEZIEHEN SICH AUF ±0.00 = 589.70 m.ü.M = FERTIG BODEN ERDGESCHOSS

REVISIONSPLAN JULI 2001

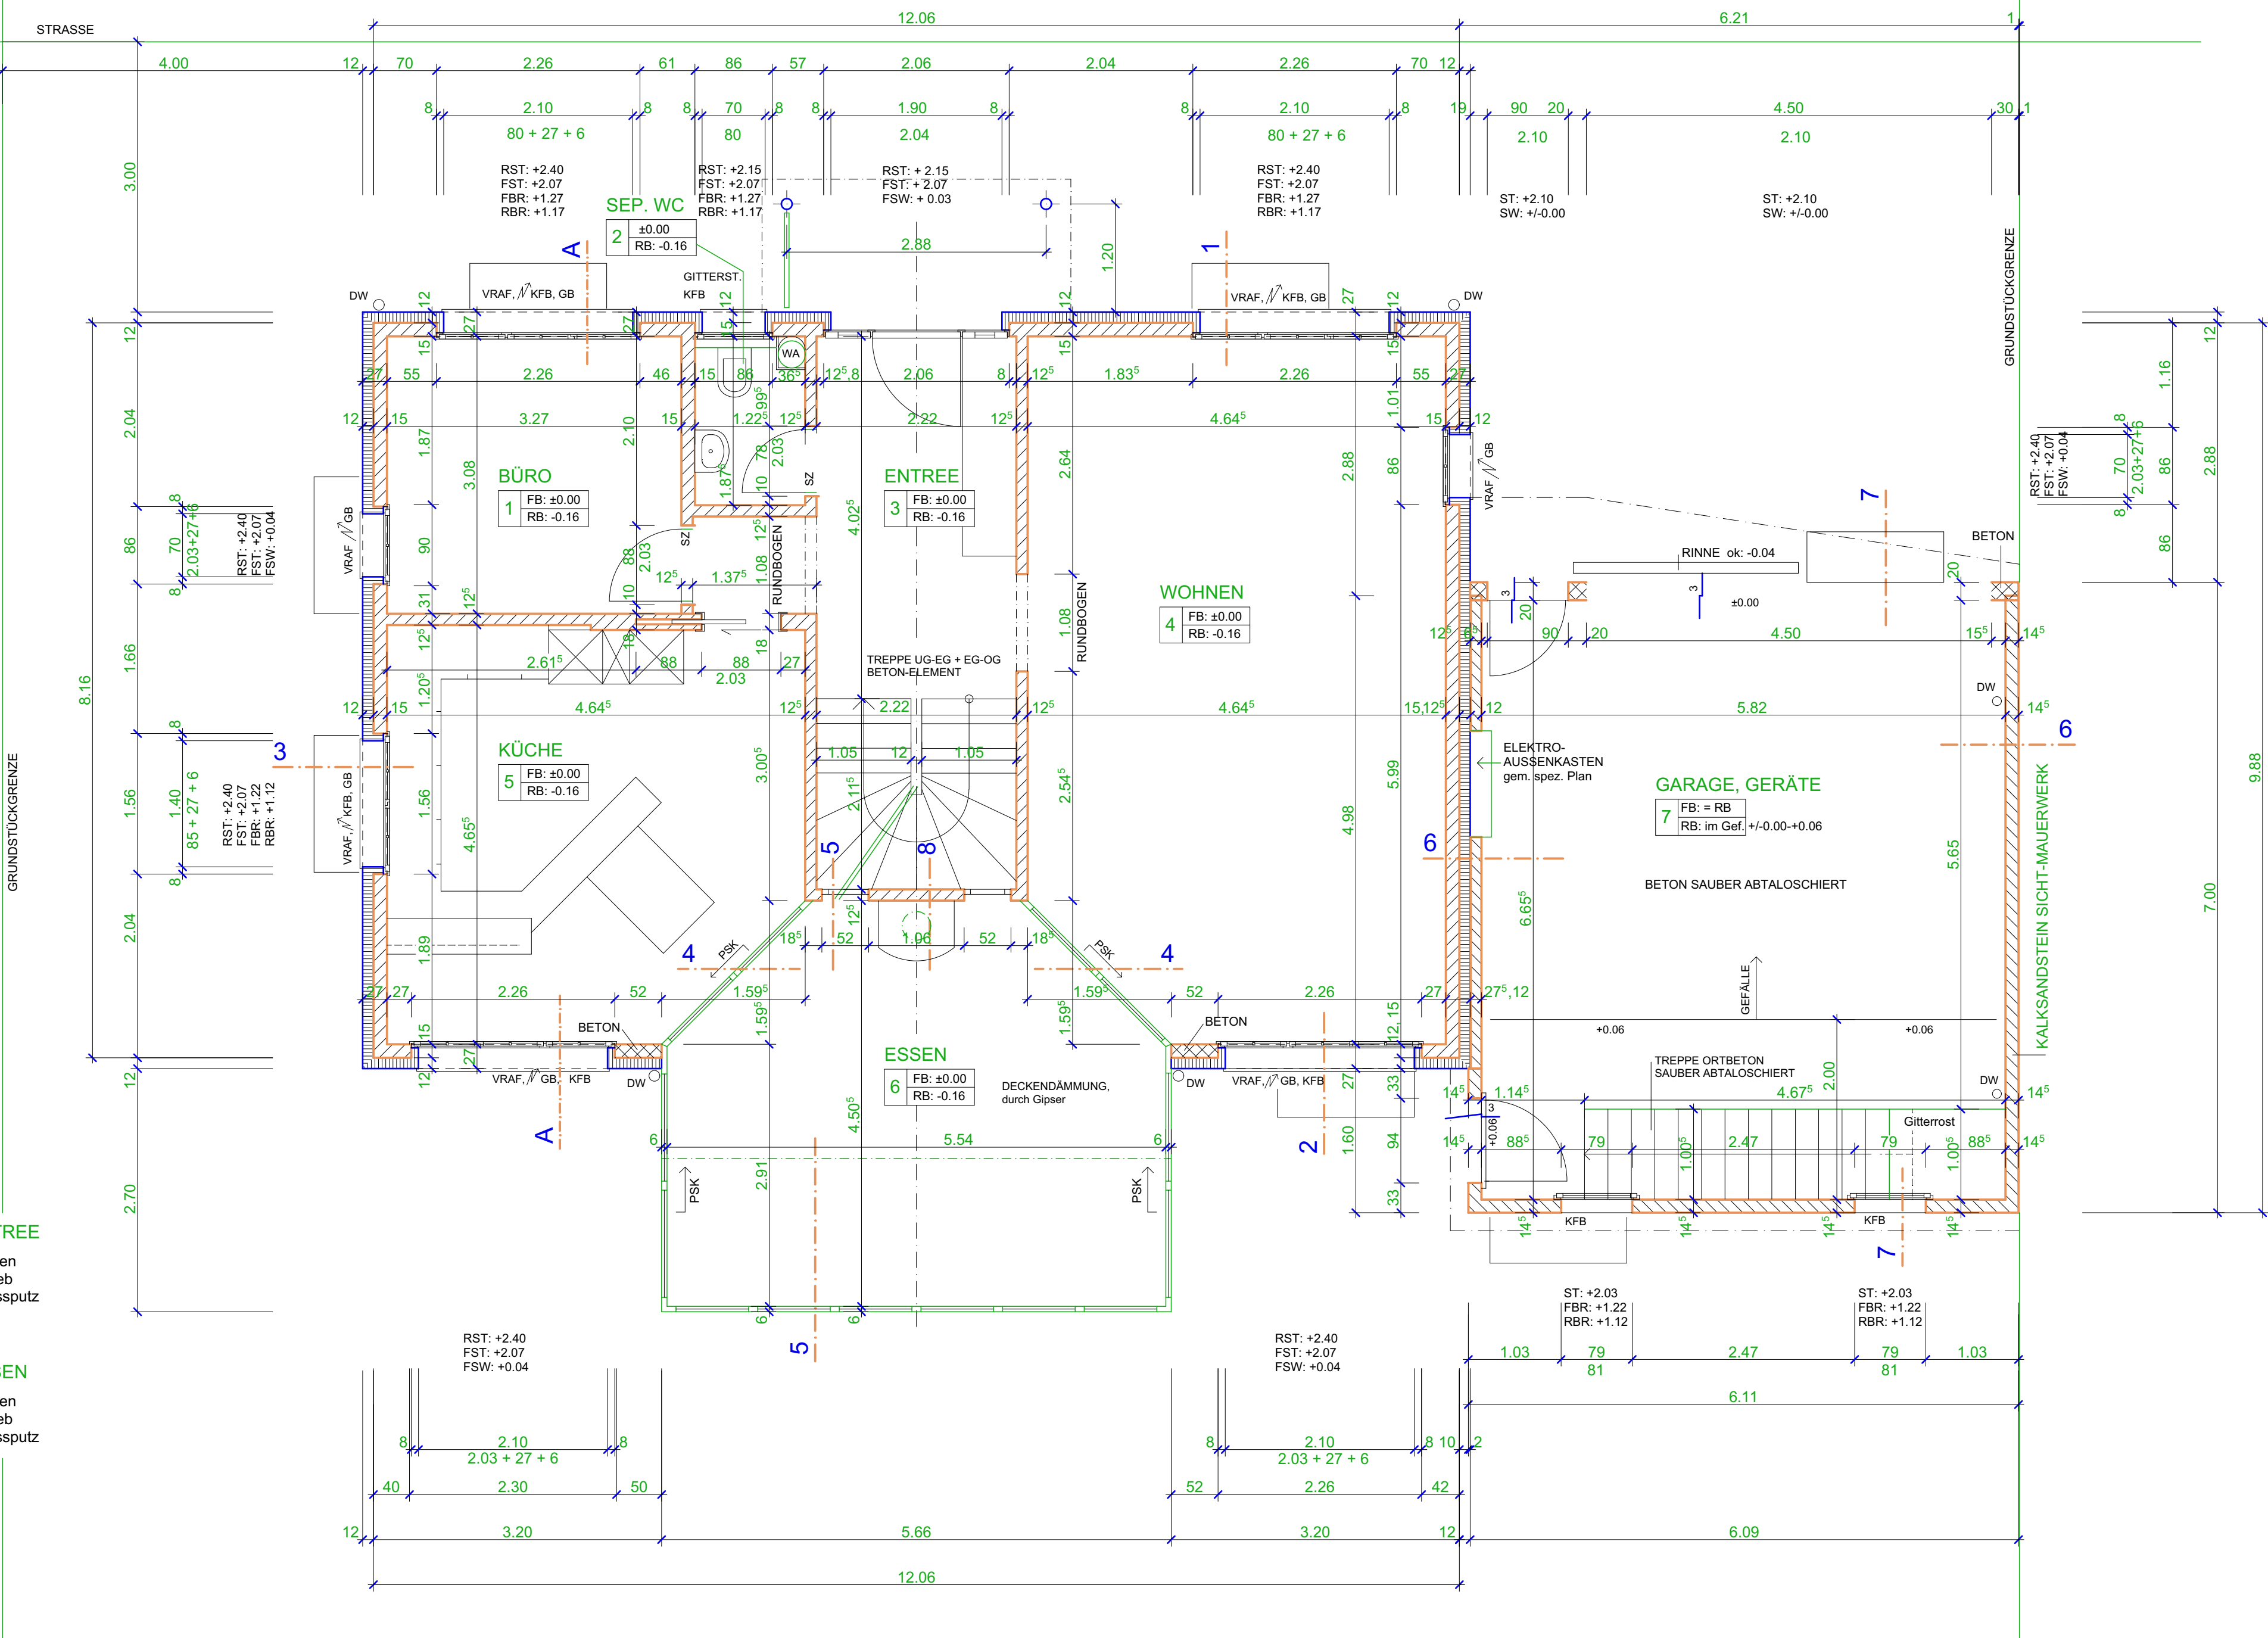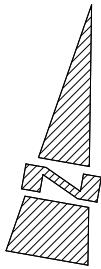

- 1 BÜRO**

B: Laminat
W: Abrieb
D: Weissputz
- 2 SEP. WC**

B: Platten
W: Platten, Abrieb
D: Weissputz
- 3 ENTREE**

B: Platten
W: Abrieb
D: Weissputz
- 4 WOHNEN**

B: Platten
W: Abrieb
D: Weissputz
- 5 KÜCHE**

B: Platten
W: Abrieb
D: Weissputz
- 6 ESSEN**

B: Platten
W: Abrieb
D: Weissputz
- 7 GARAGE, GERÄTE**

B: Überzug gestrichen
W: KN sicht
D:

- . ALLE MASSE SIND ROHMASSE.
- . SÄMTLICHE AUSSPARUNGEN FÜR HEIZUNG, SANITÄR UND ELEKTRISCH SIND VOM JE-WILIGEN UNTENEHMER AM BAU ZU KONTROLLIEREN.
- . TÜRHOHEN VERSTEHEN SICH AB OK HÖHEREM BODEN, BZW. FERTIG SCHWELLE BIS UK STURZ.
- . FENSTERHOHEN VERSTEHEN SICH AB OK FENSTERBANK BIS UK ROH STURZ BZW. UK FERTIG STURZBLECH / STURZTÄFER.
- . UNTER BACK- BZW. KALKSANDSTEINWÄNDEN EINE LAGE DACHPAPPE GEGEN AUFSTEIGENDE FEUCHTIGKEIT. (BEI NICHT-UNTERKELLERTEN RÄUMEN)
- . FENSTERANSCHLÄGE BETRAGEN 8 CM.
- . SÄMTLICHE MASSE SIND VOM UNTERNEHMER AUF EIGENE VERANTWORTUNG ZU KONTROLLIEREN.
- . EVENTUELLE UNSTIMMIGKEITEN SIND DER BAULEITUNG MITZUTEILEN.

RB : ROH BODEN	LF : LEIBUNGSFENSTER	BETON	
FB : FERTIG BODEN	SZ : STAHLZARGEN	BACKSTEIN	
FBR: FERTIG BRÜSTUNG	VRAF: VERBUNDRAFFSTOREN	KALKSANDSTEIN	
ST : STURZ	KFB : KUNSTSTEINFENSTERBANK	WÄRMEDÄMMUNG	
K : KURBELGETRIEBE	DW : DACHWASSER, BA: BODENABLAUF	...	

SÄMTLICHE KOTEN SIND AUF ±0.00 BEZOGEN = 589.70 m.ü.M = F. BODEN EG