


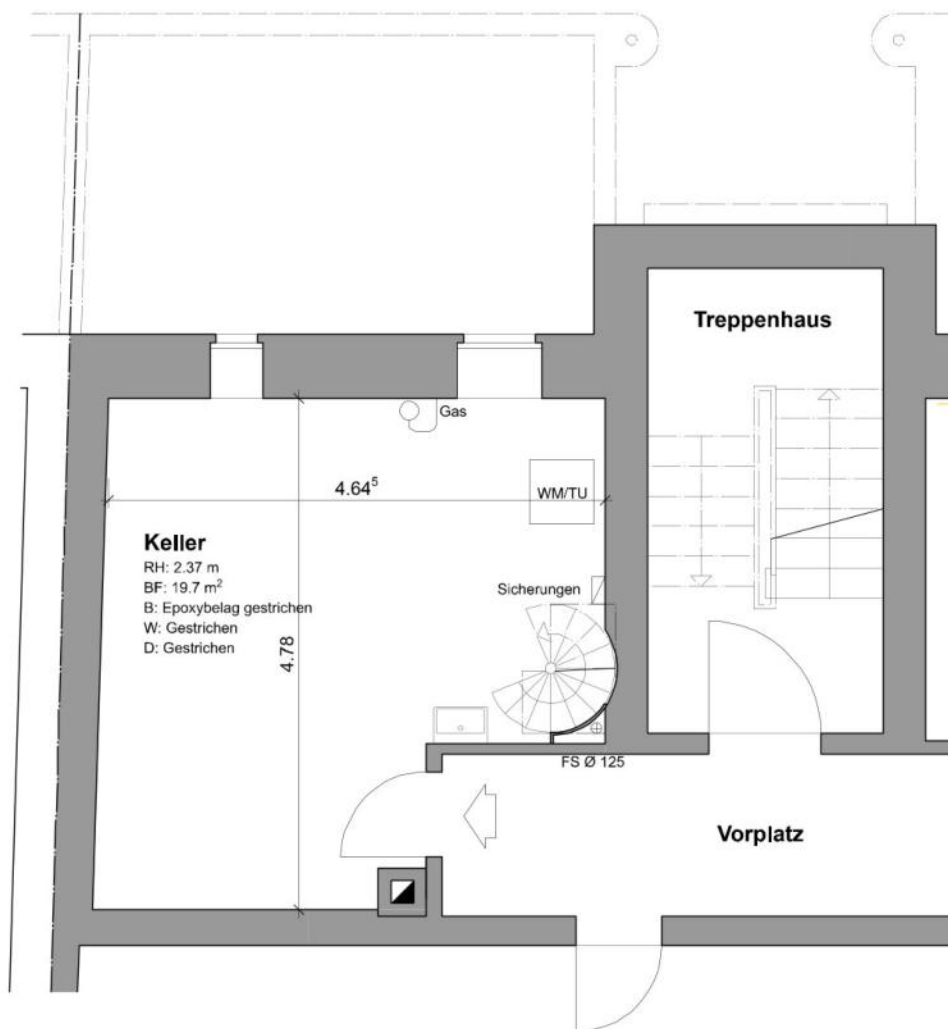

REVISIONSPLAN

Umbau Büro zu Wohnung

GRUNDRISS UNTERGESCHOSS


Objektadresse: Riehenring 15, 4058 Basel

Bauherrschaft: Ehram & Partner Immobilien AG, Oberemattstrasse 35, 4133 Pratteln

Projektverfasserin: Atelier Claudia Ehram GmbH, Birkenstrasse 5, 4142 Münchenstein

Mst: 1:50 | Format: A3 | Datum: 20.04.2021 | Gez: mh



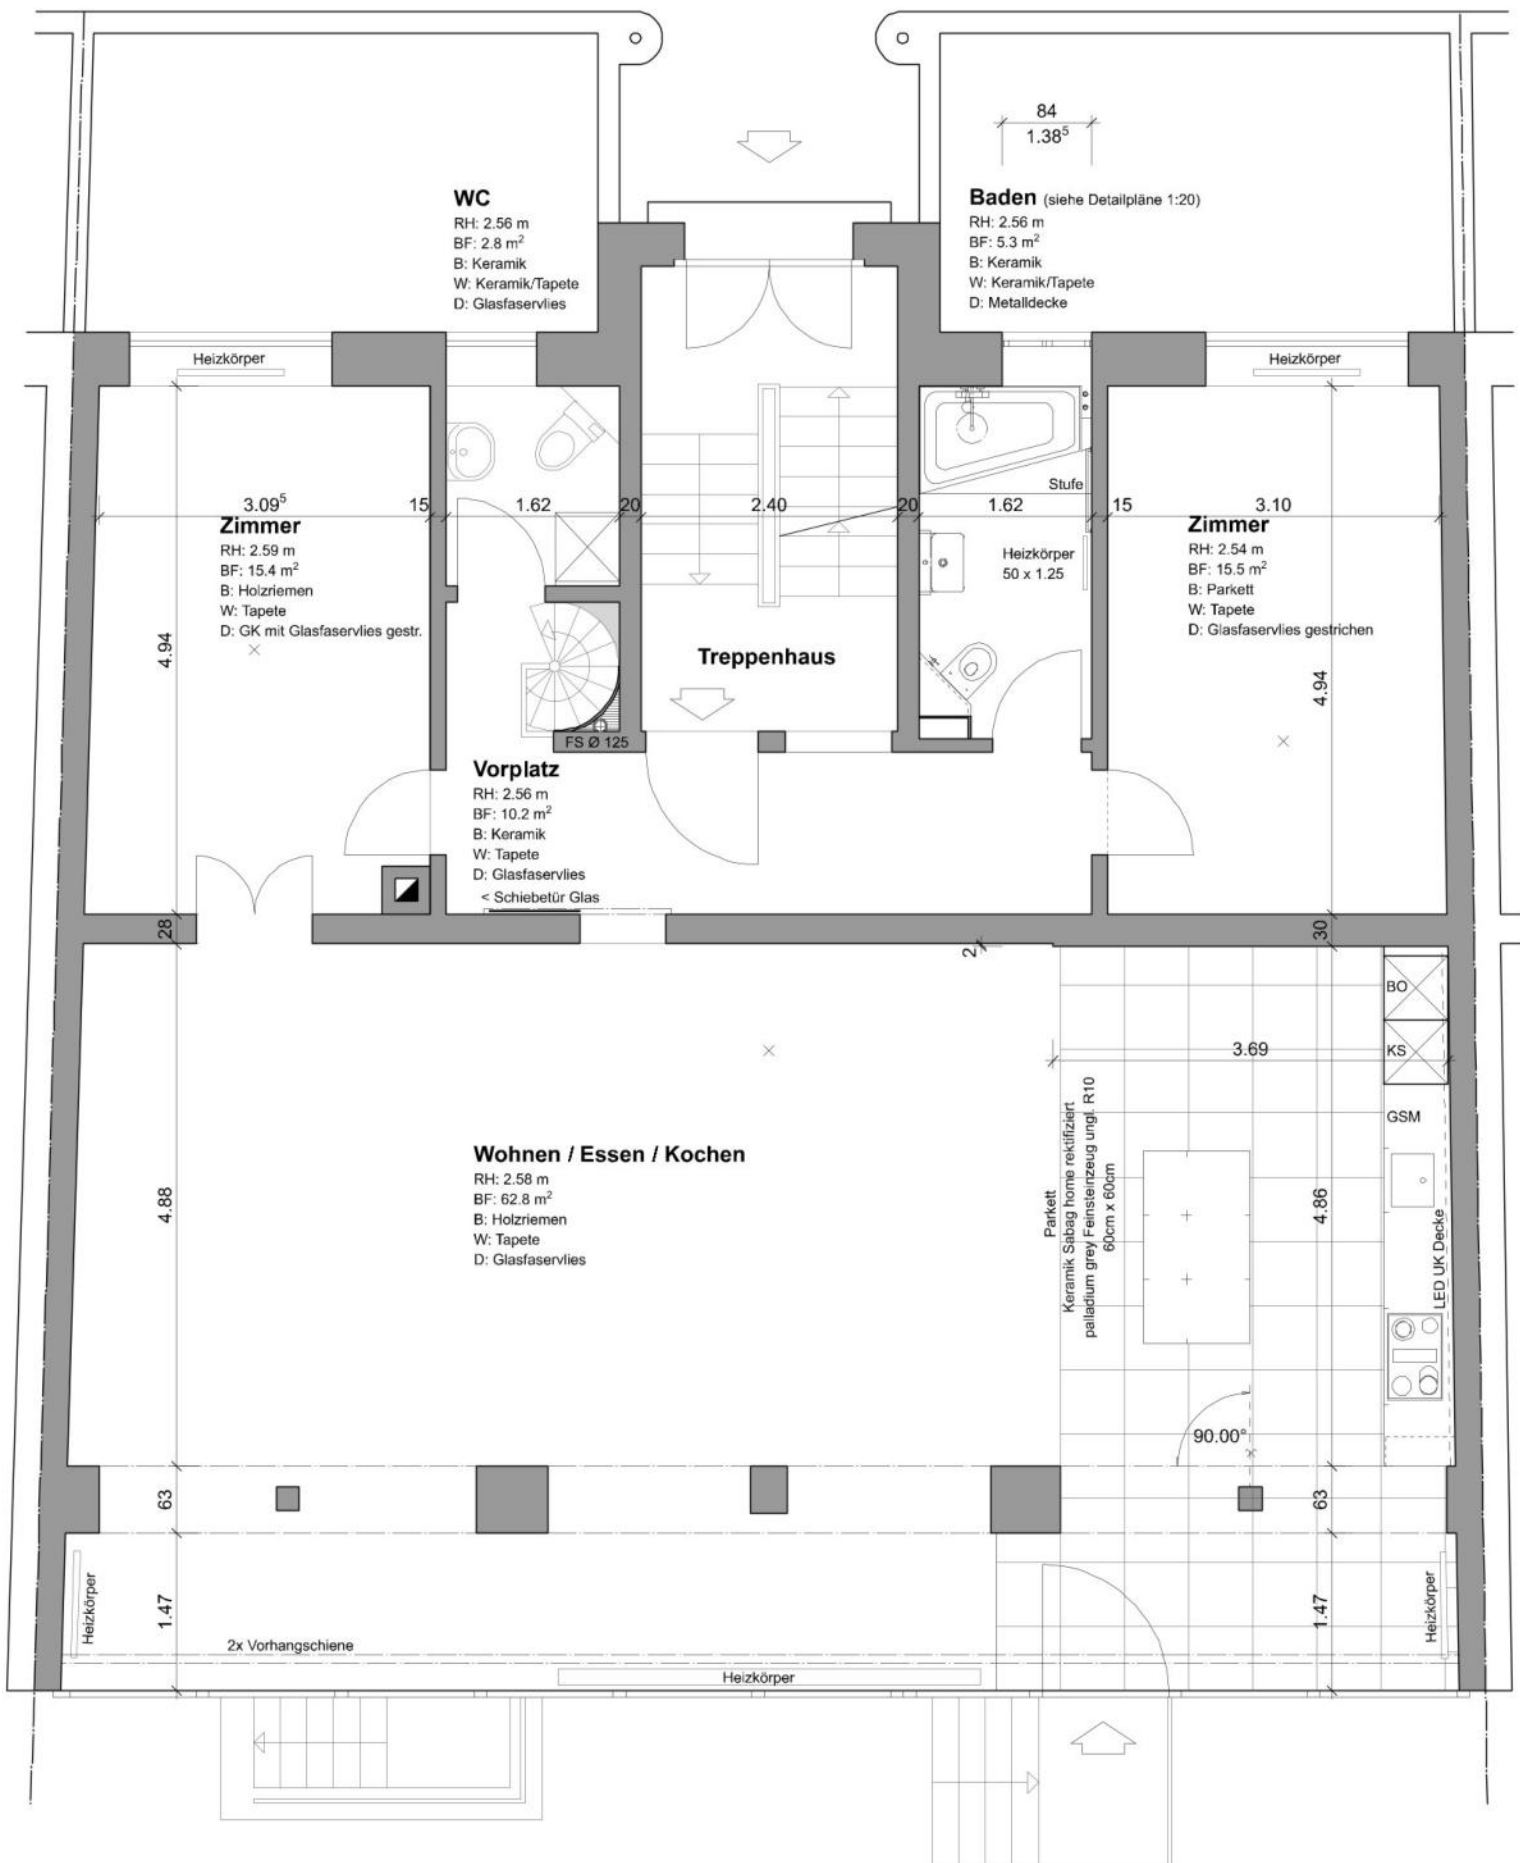

REVISIONSPLAN

Umbau Büro zu Wohnung

GRUNDRISS ERDGESCHOSS

Objektadresse: Riehenring 15, 4058 Basel

Bauherrschaft: Ehram & Partner Immobilien AG, Oberemattstrasse 35, 4133 Pratteln

Projektverfasserin: Atelier Claudia Ehram GmbH, Birkenstrasse 5, 4142 Münchenstein

Mst: 1:50 | Format: A3 | Datum: 20.04.2021 | Gez: mh



