

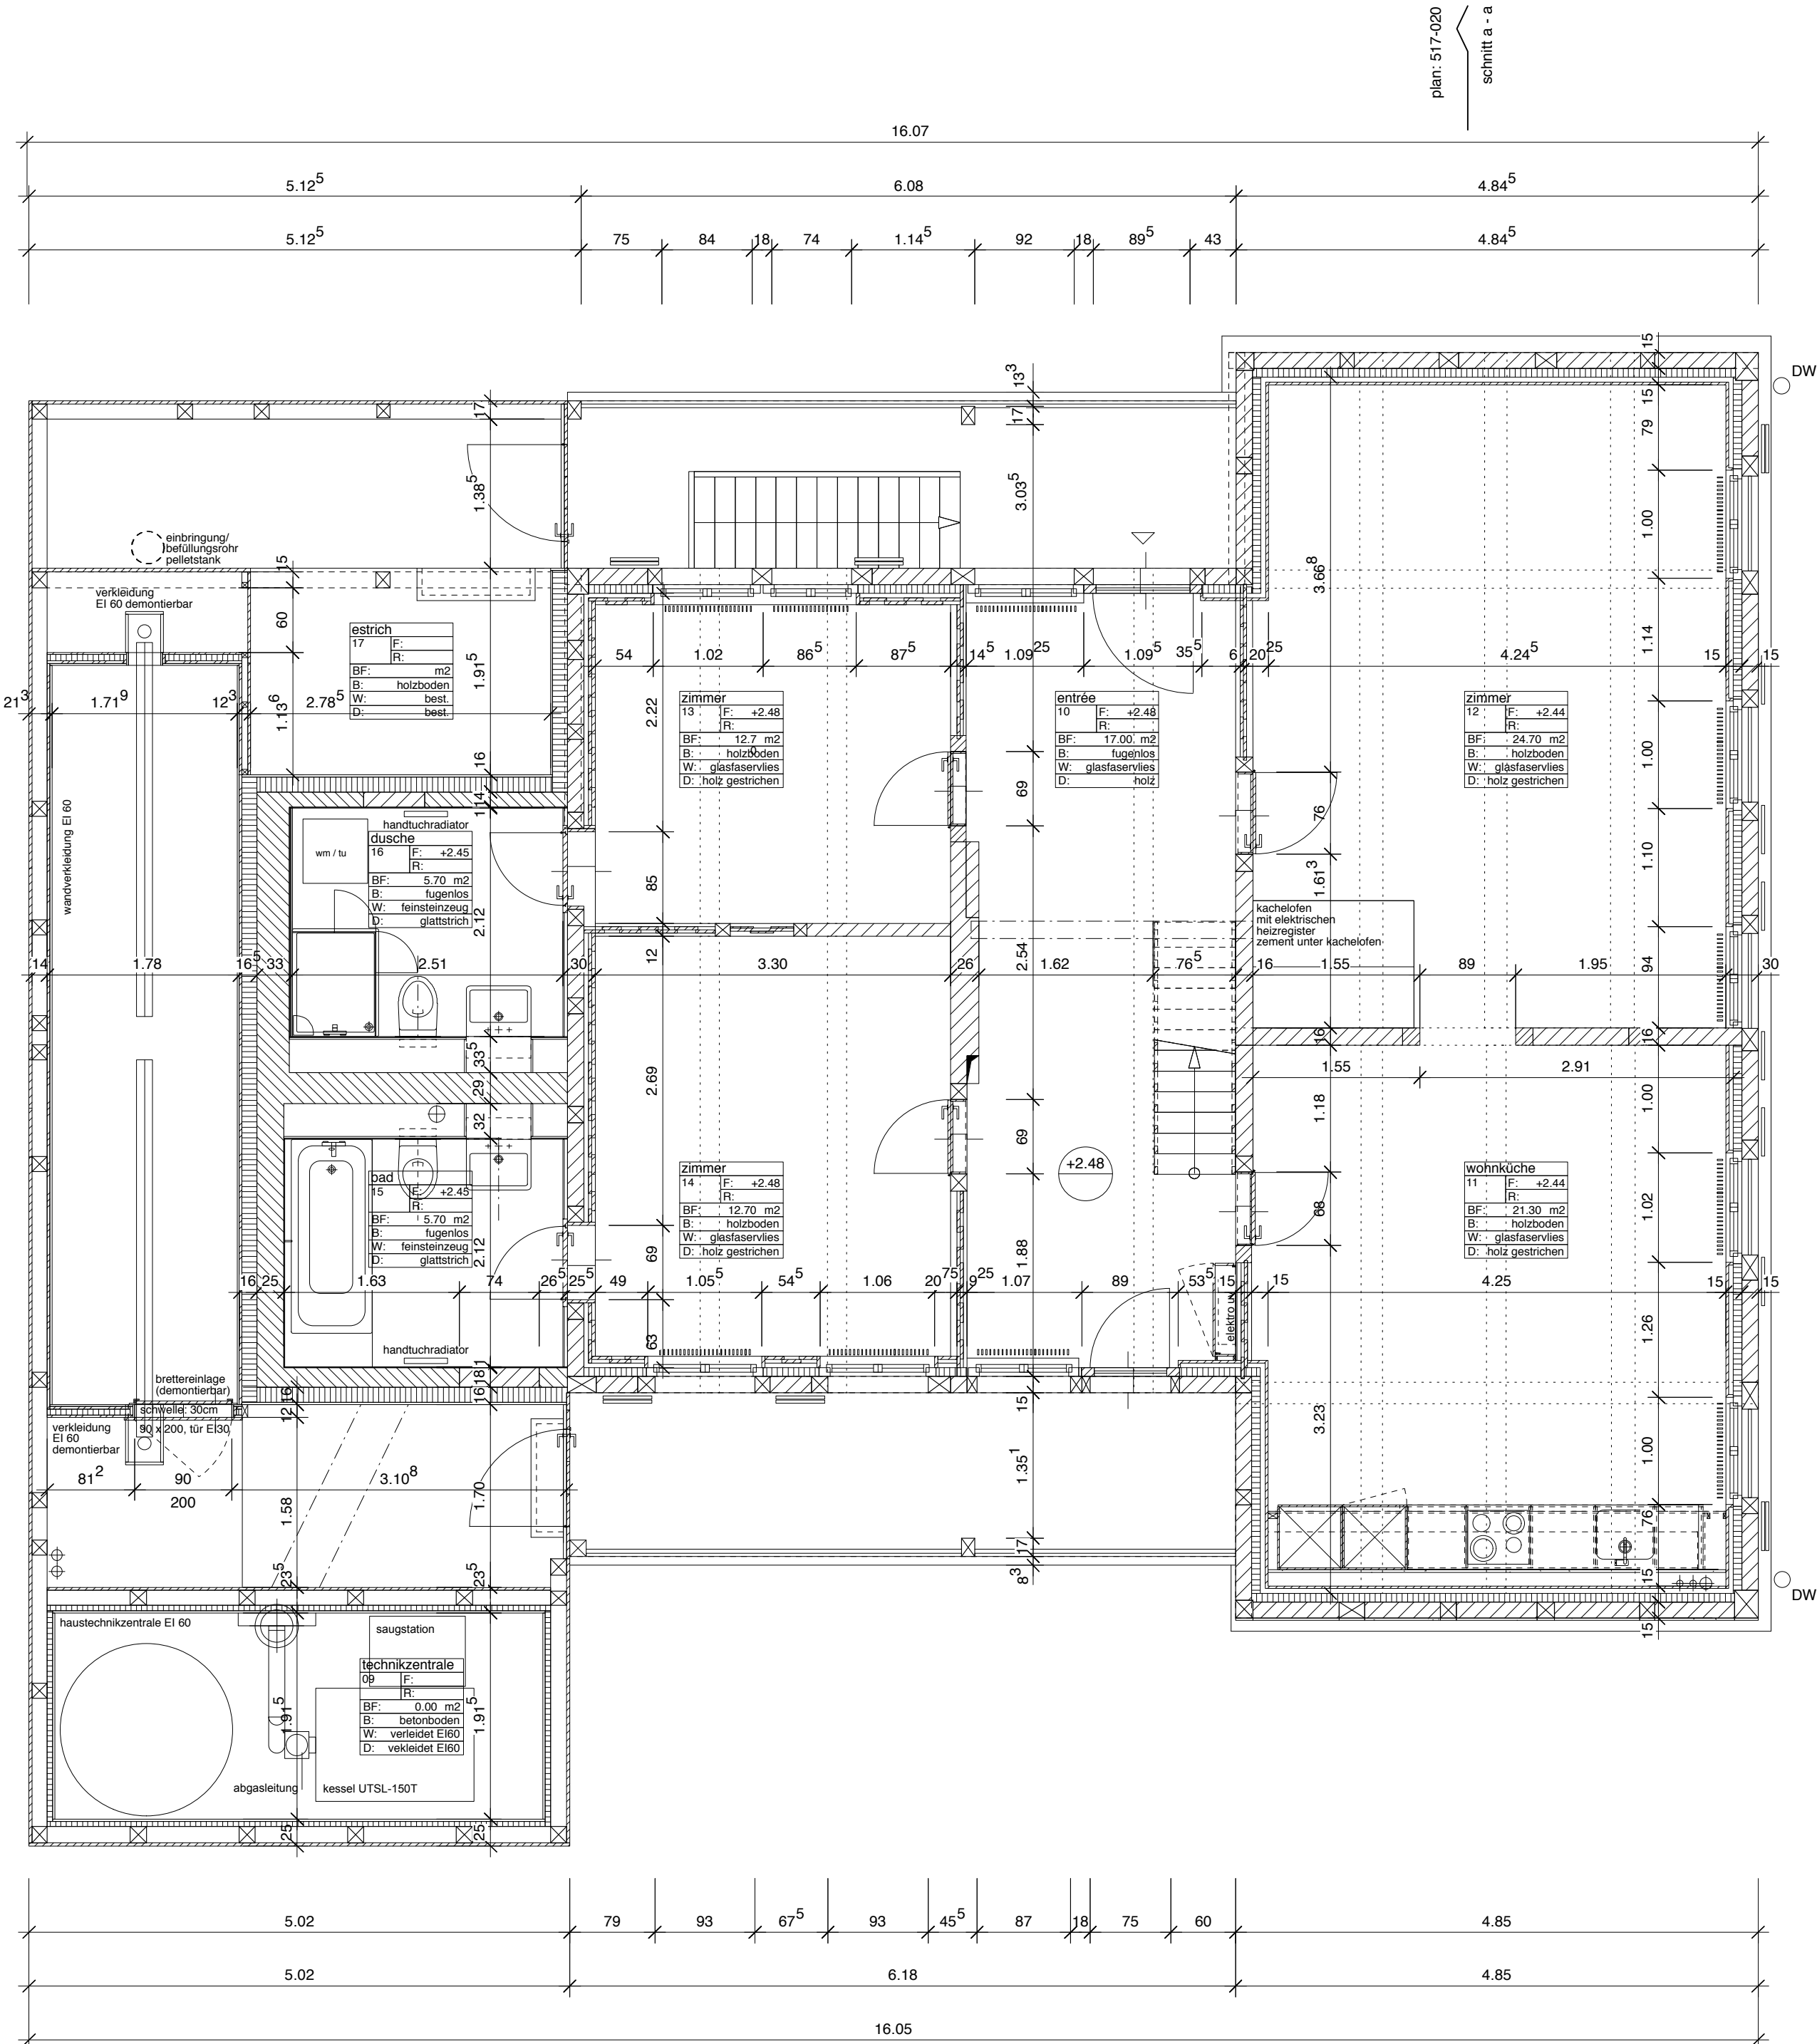



plan: 517-022
schnitt c - c

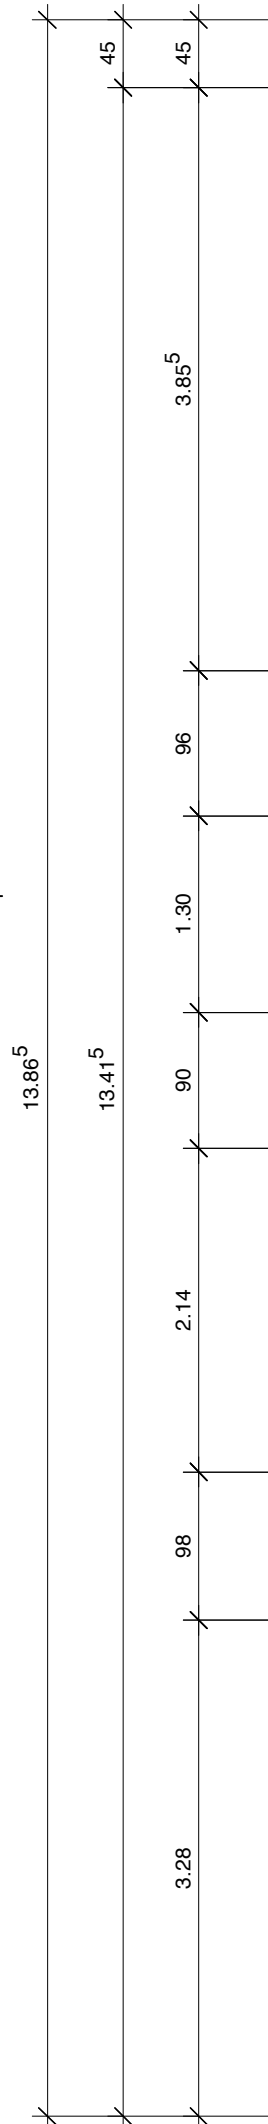

plan: 517-020
schnitt a - a

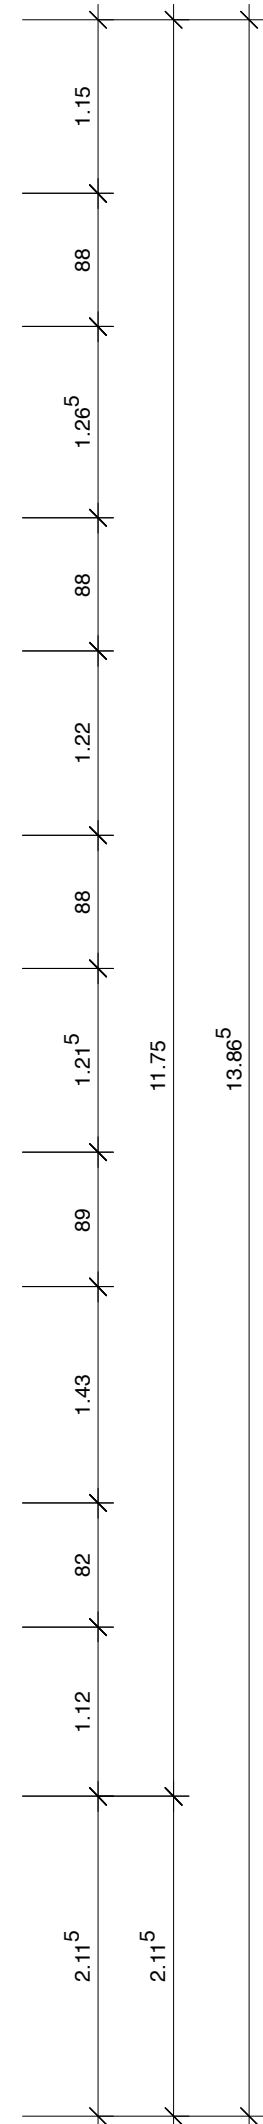

plan: 517-022
schnitt c - c

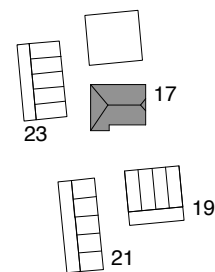

ok fertigmöbel attika + x
ok fertigmöbel obergeschoss + x.xx
ok fertigmöbel erdgeschoss ± 0.00 = 587.52 m ü. M.

alle masse sind rohmasse und am bau durch den unternehmer zu kontrollieren,
unstimmigkeiten sind vor baubeginn mit dem architekten/bauleitung abzusprechen

- sämtliche masse müssen auf bestehende fluchten/achsen (angaben gemäss bauleitung) überprüft werden
- sämtliche werkstattpläne müssen vor ausführungsbeginn durch den architekten genehmigt werden
- tür- bzw. fensterhöhen beziehen sich ab OK fertigem boden bzw. schwelle resp. OK fensterbank bis UK rohem sturz
- spitz- bzw. schlitzarbeiten und kernbohrungen dürfen nur mit genehmigung der bauleitung ausgeführt werden

index, datum, visum, änderungen

A, 12.06.2015, jro, position küche, verkleidung elektro uv, höhe kamin
B, 15.12.2015, ile, pelletsilo, türen, fensterbänke, küche, detailverweise
revidiert, 16.12.2016, cam

legende

	abbruch		beton		kunststein		mörtel / gips / verputz	BR	Brüstung
	bestehend		schalldämmstein		glas		backstein	ST	Sturz
	neu		kalksandstein		dämmstoffe		sperrschichten	SW	Schwelle
			holzwerkstoff		vollholz / holz		sand / kies	DW	Dachwasser

15-380 wohnüberbauung oberwangen mitte

revisionsplan

bauherrschaft immobiliegesellschaft weissenstein ag morgenstrasse 83a 3018 bern

haus 17
grundriss og

1:50

copyright ©
firminniglied SIA

rolf mühlethaler architekt bsa sia altenbergstrasse 42a 3013 bern tel 031 330 42 20 fax 031 330 42 22

gezeichnet jro
datum 06.05.2015
revidiert 16.12.2016
plangröße 75 x 41
plannr. 517-012-rev.

architekt@rolf-muehlethaler.ch