



Bissig Murer & Partner AG			
Architektur und Bauleitung			
obere Altmünd 12 6375 Beckenried 041 620 55 85 079 702 47 79 bissig@bissigmurer.ch			
Ausführung - Revisionsplan	Tiefgarage		
Grundriss & Schnitt	OK FB Tiefgarage = 442.300 m.ü.M. 18.410 / 03		
Projekt: 677 & 168, Kirchweg 15, 6375 Beckenried	Messstab: 1:50	Formal: A3	
Bauherrschaft: Bissig Murer und Strödel Braun - Kirchweg 17, 6375 Beckenried	Erstellt: Rev. 27.11.13 / 19.12.18 / 25.01.19	Gezeichnet: AW	


± 0.00 (Referenzpunkt best. Bürogebäude) = 445.170 m.ü.M.

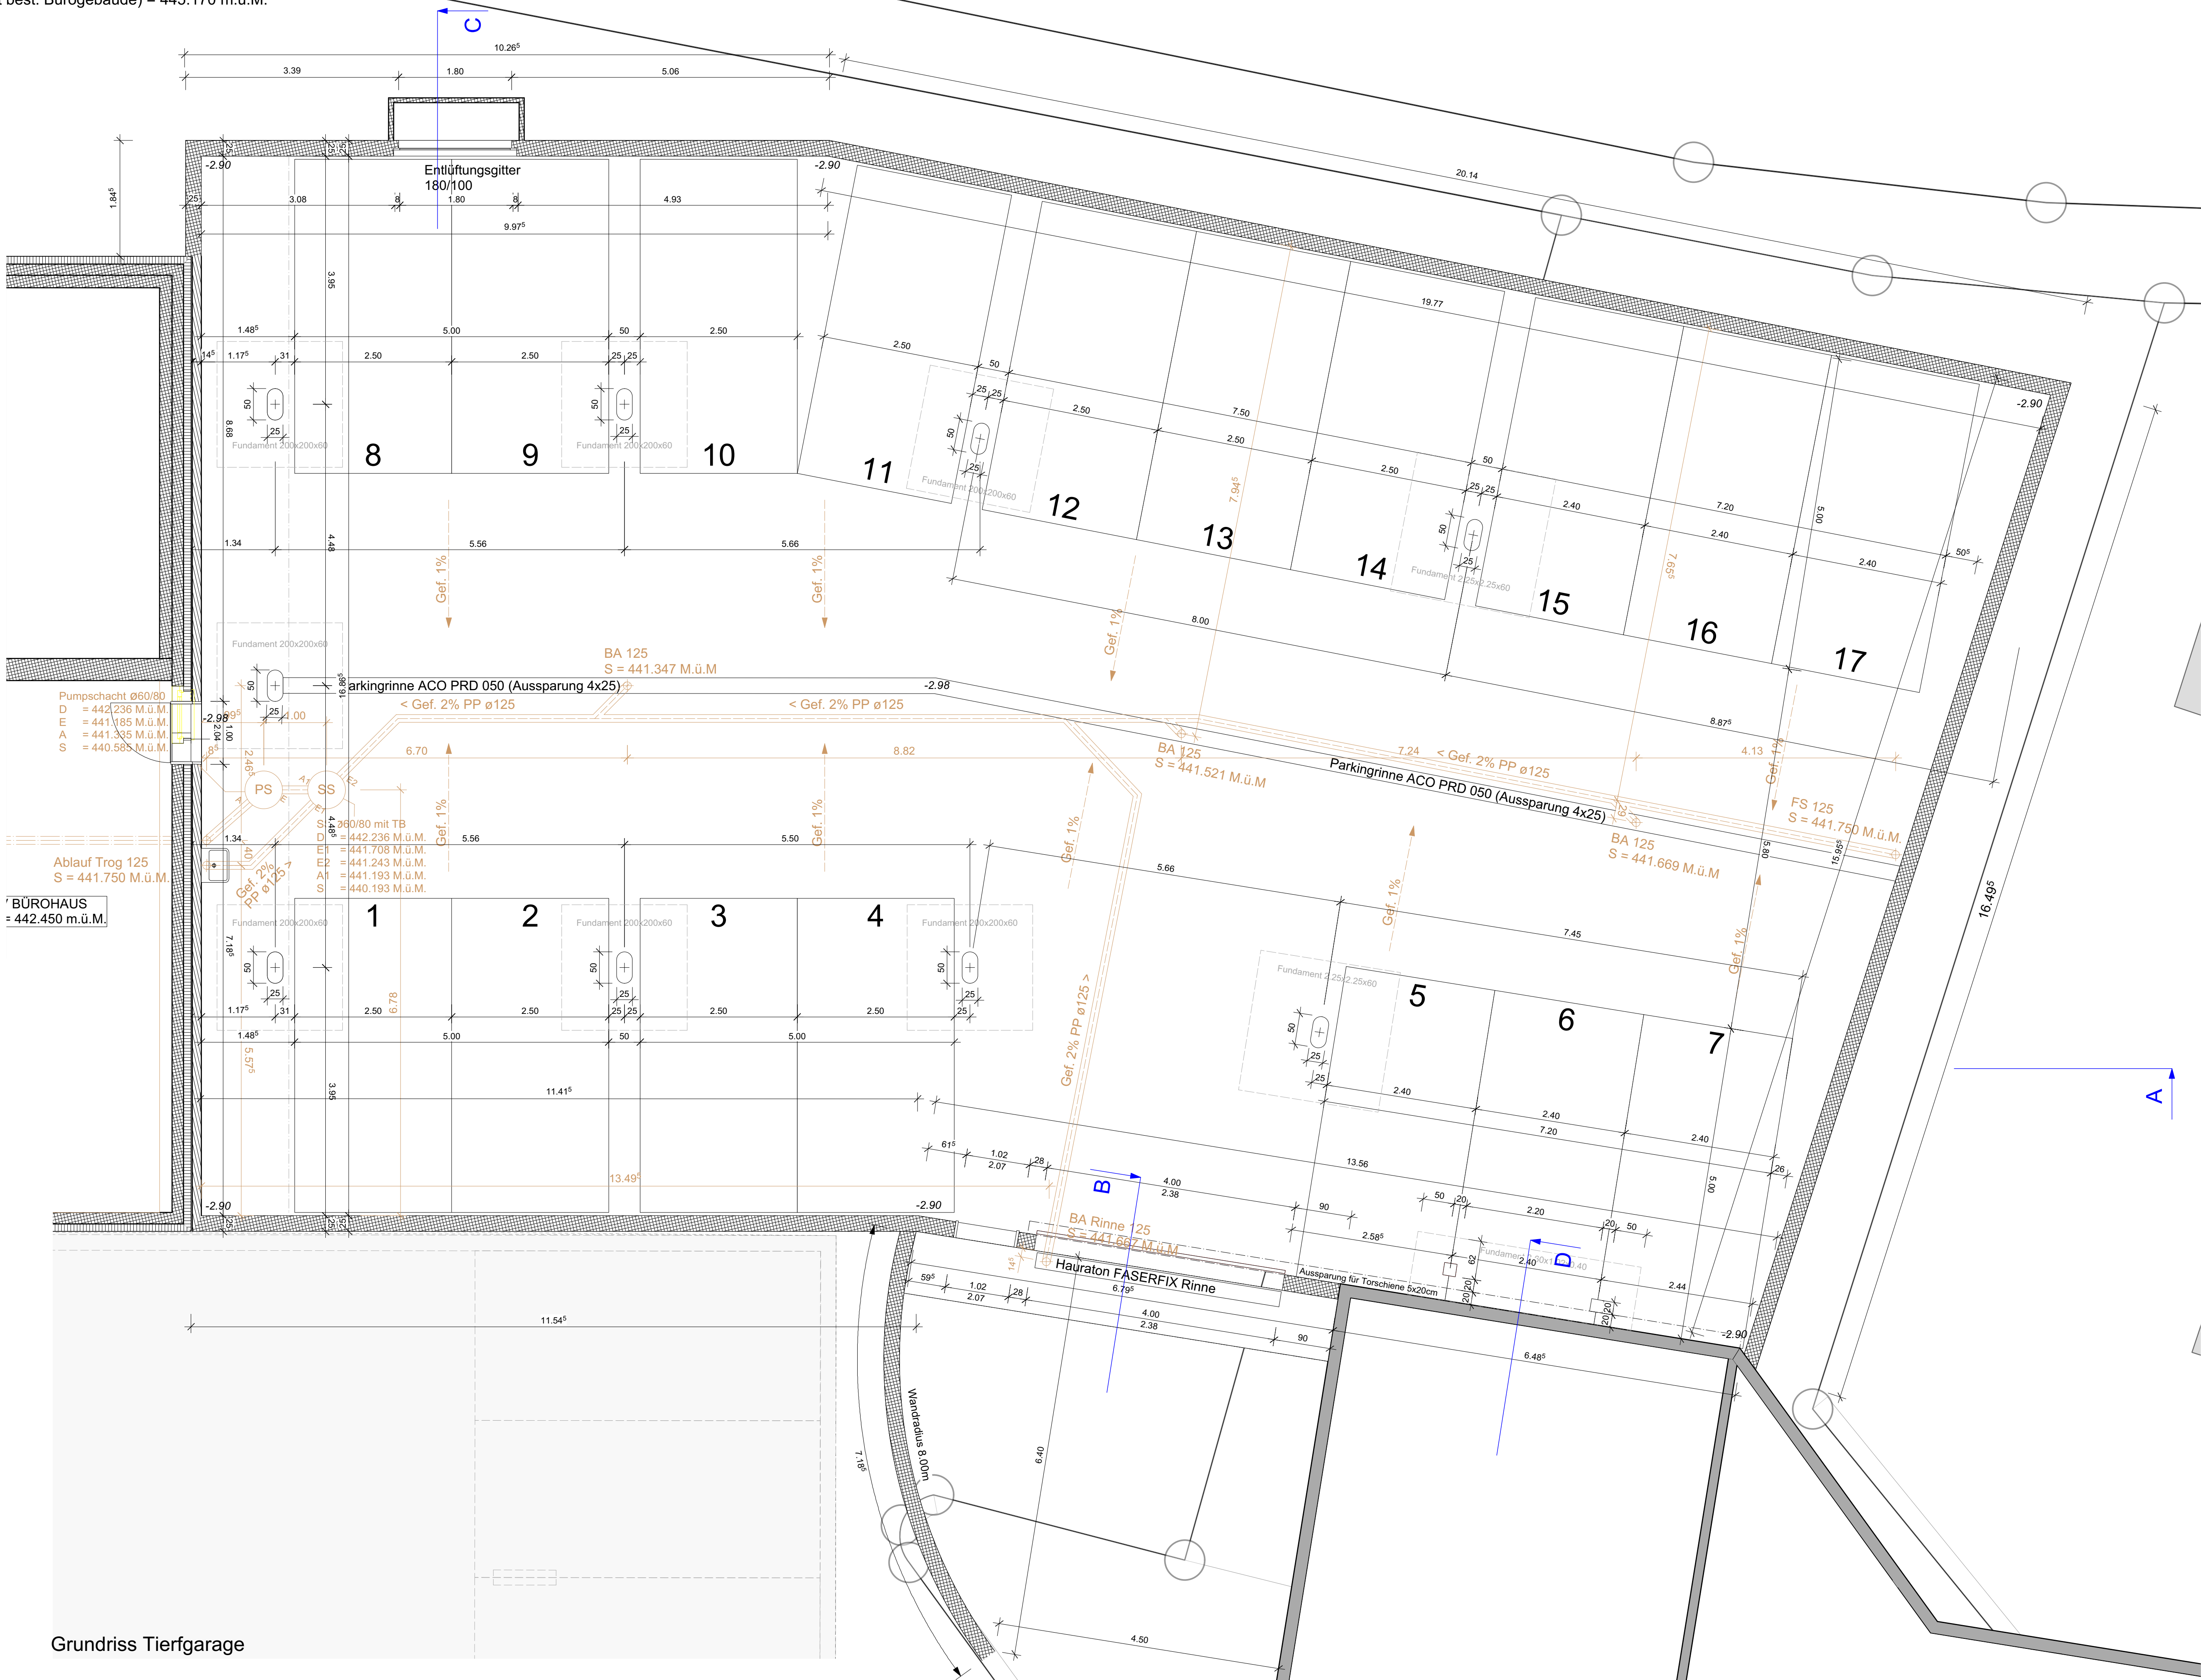


Grundriss Tiefgarage

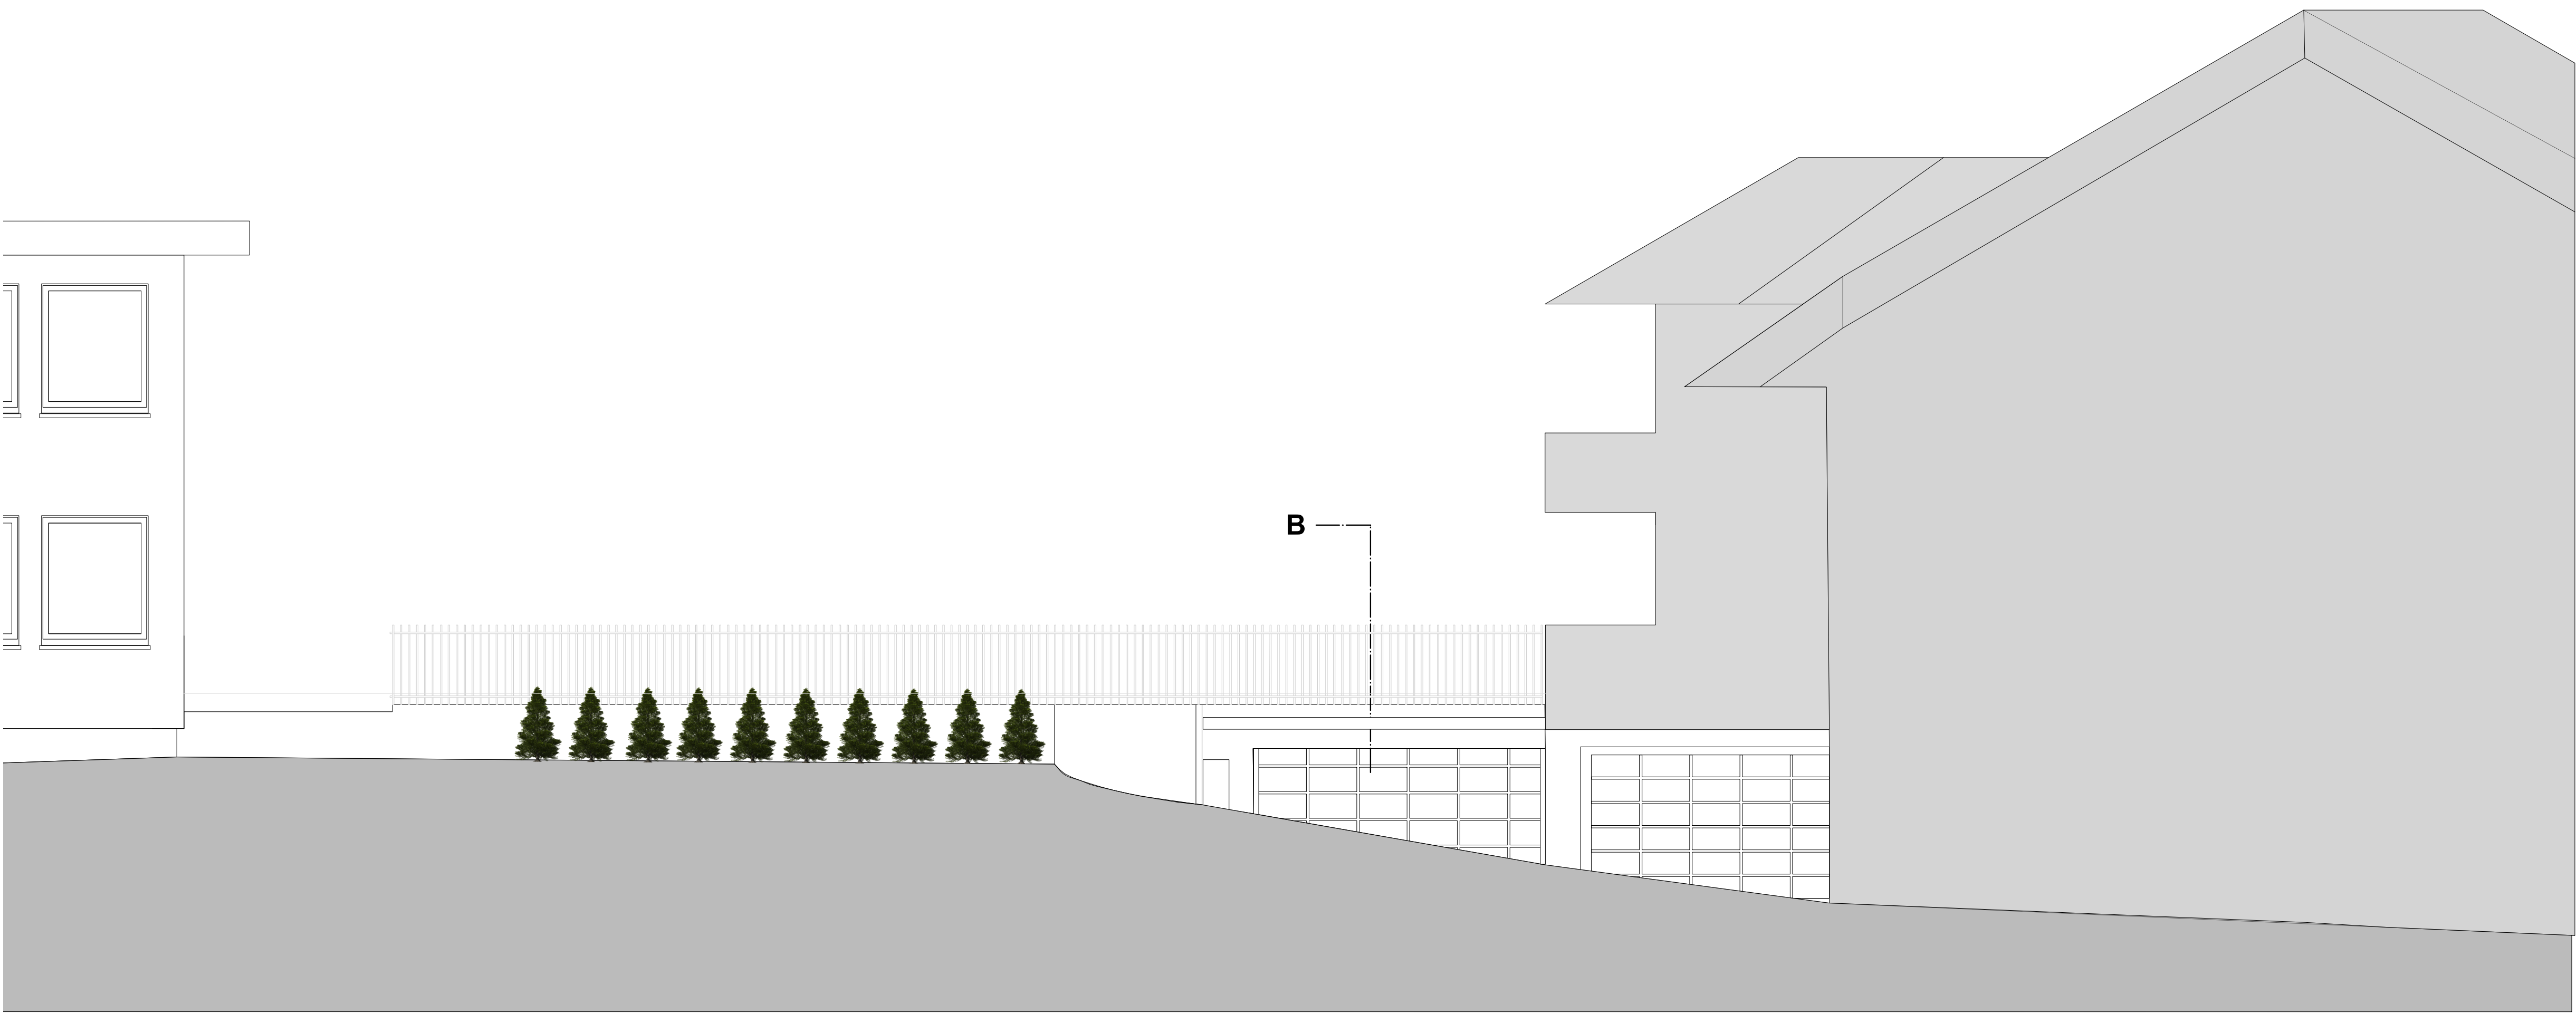


Ansicht

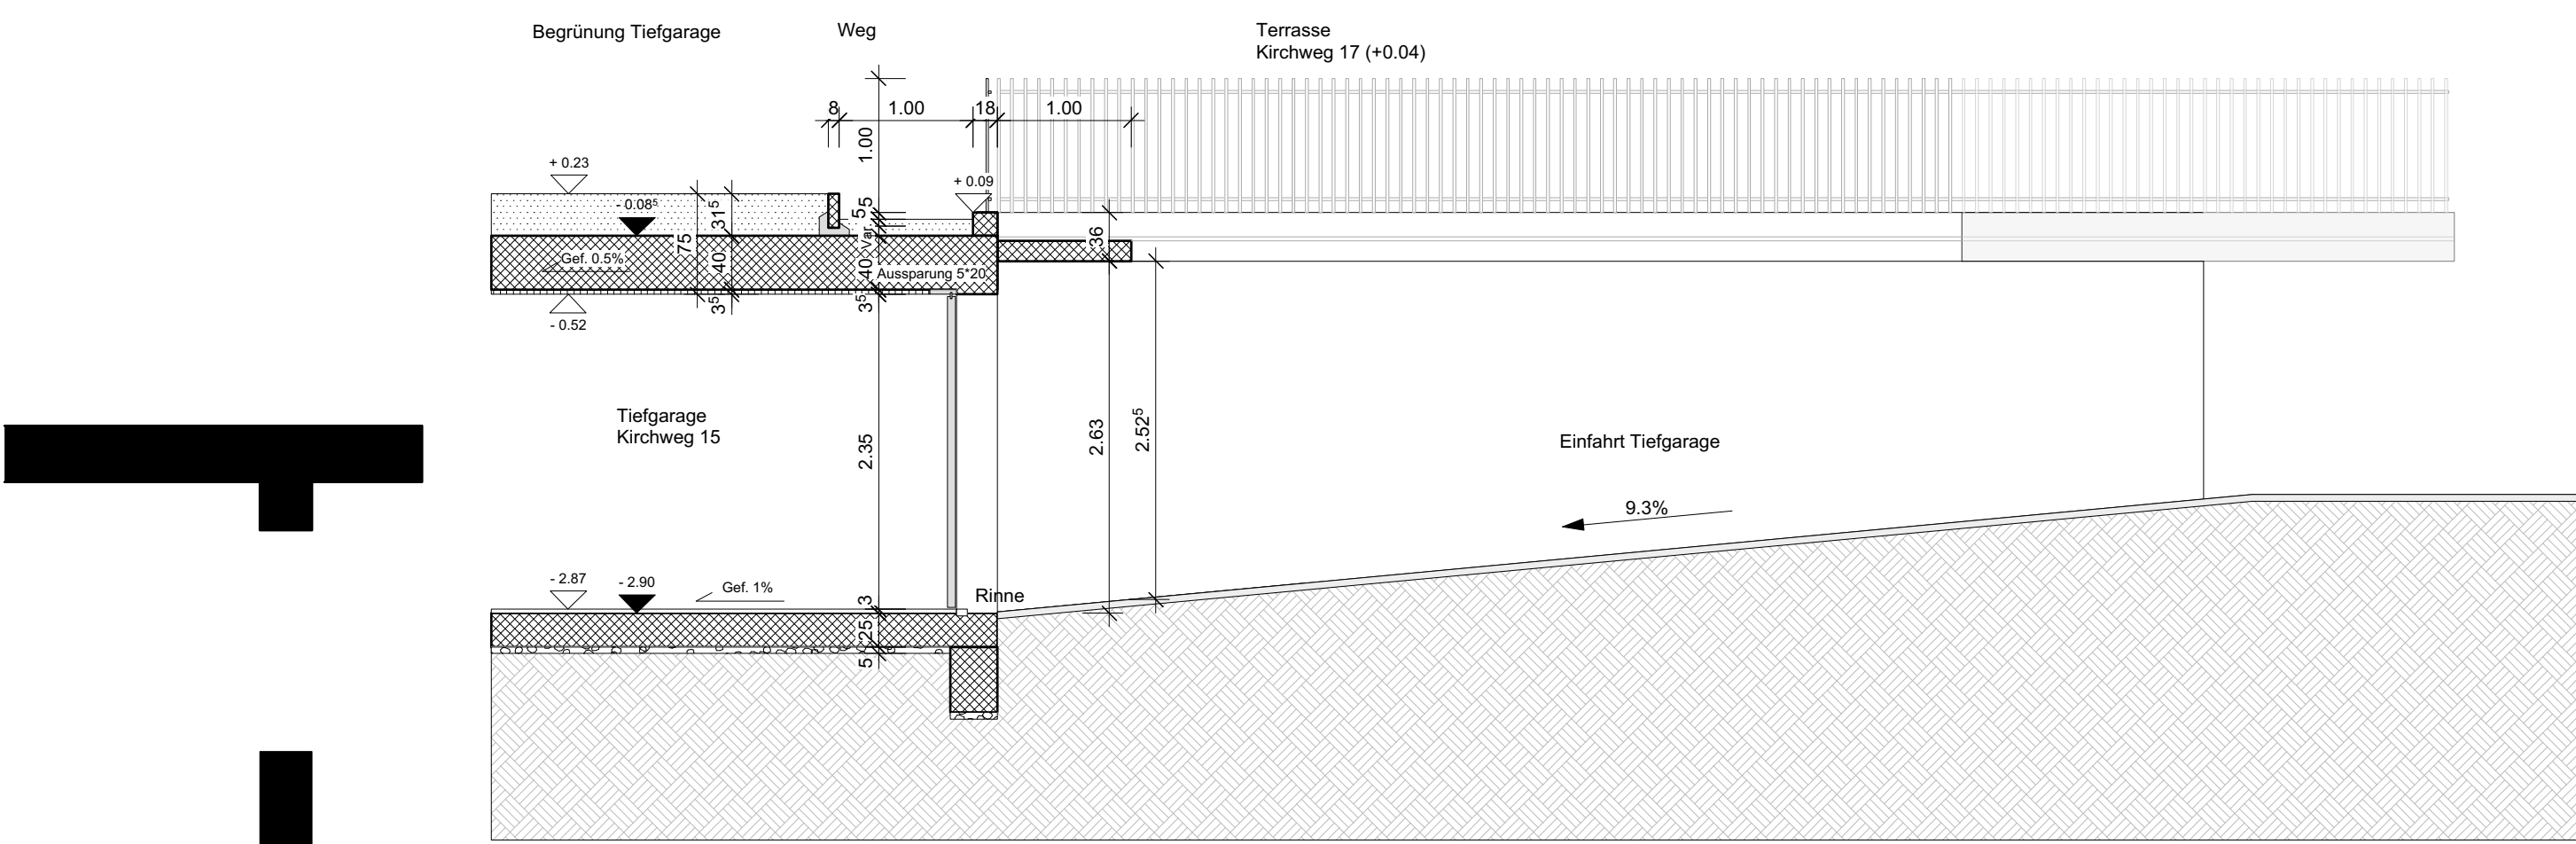


Schnitt B

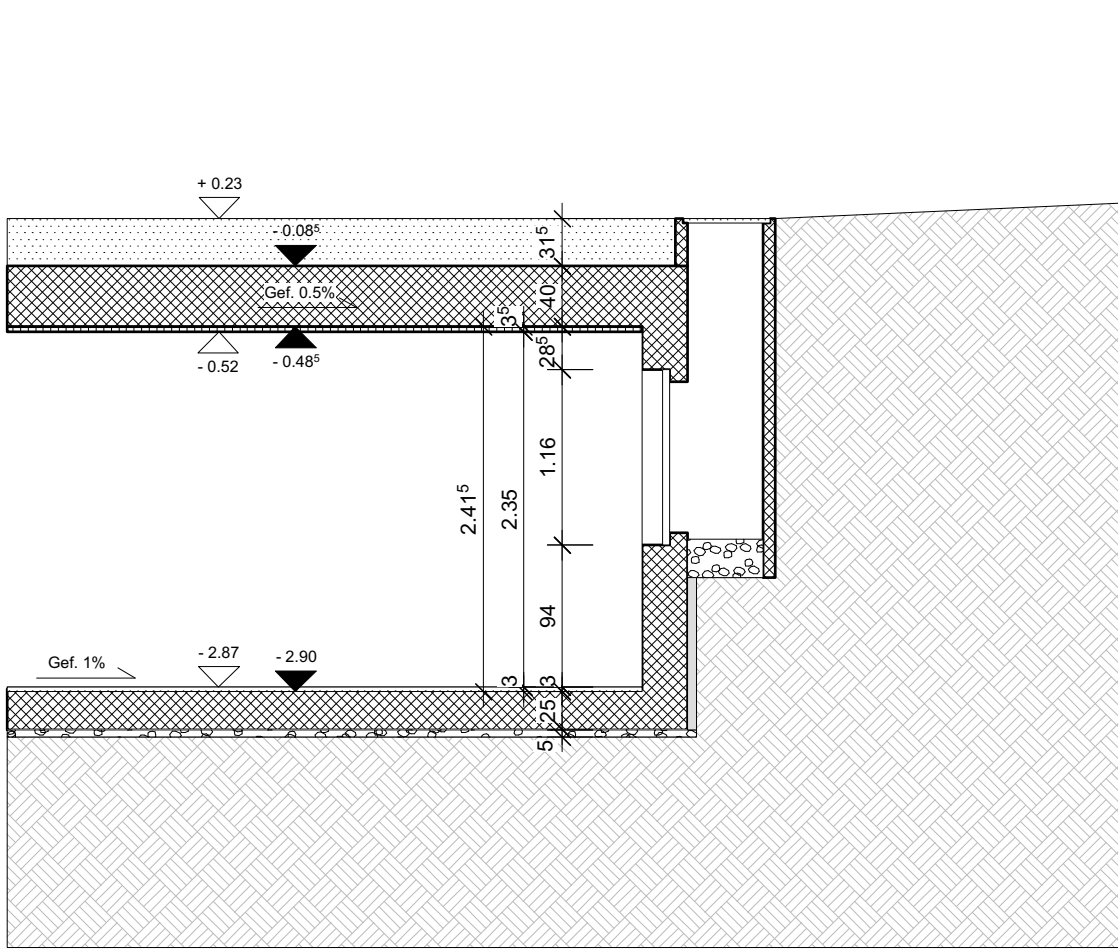

Schnitt C

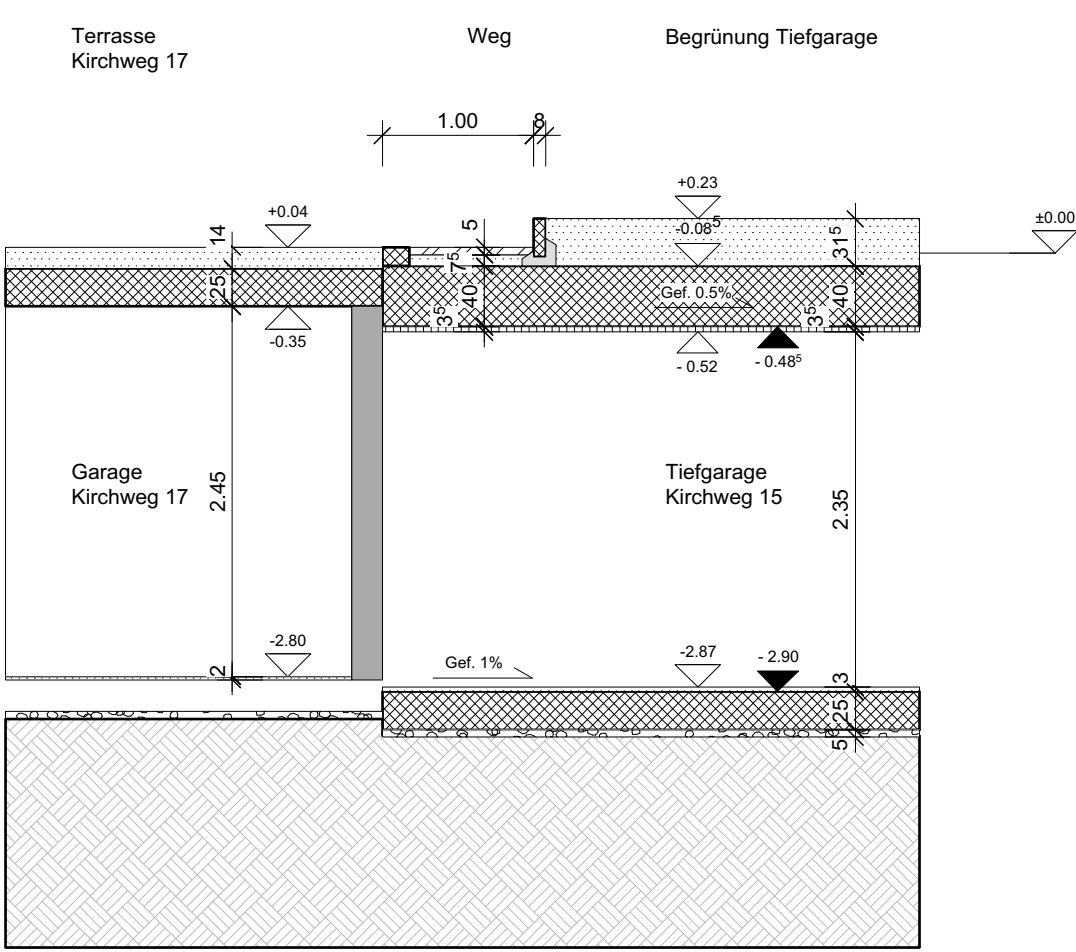

Schnitt D

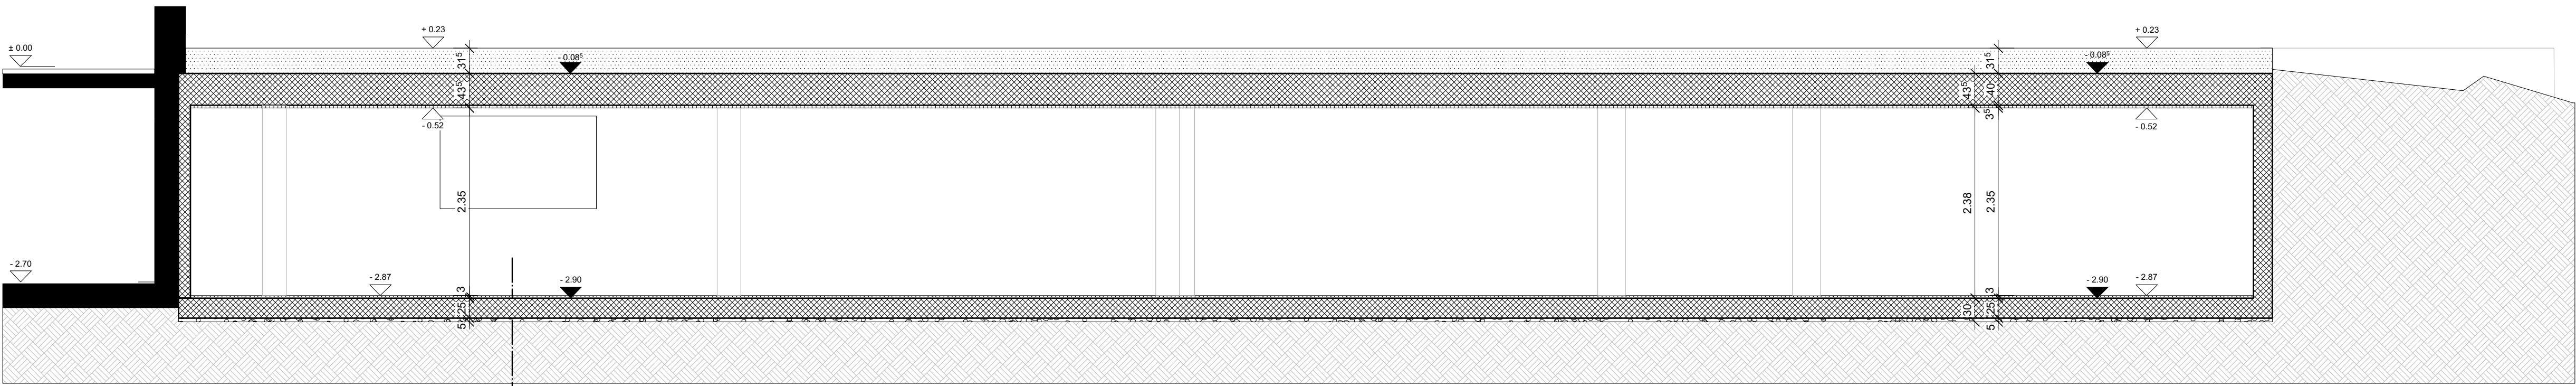

Schnitt A