


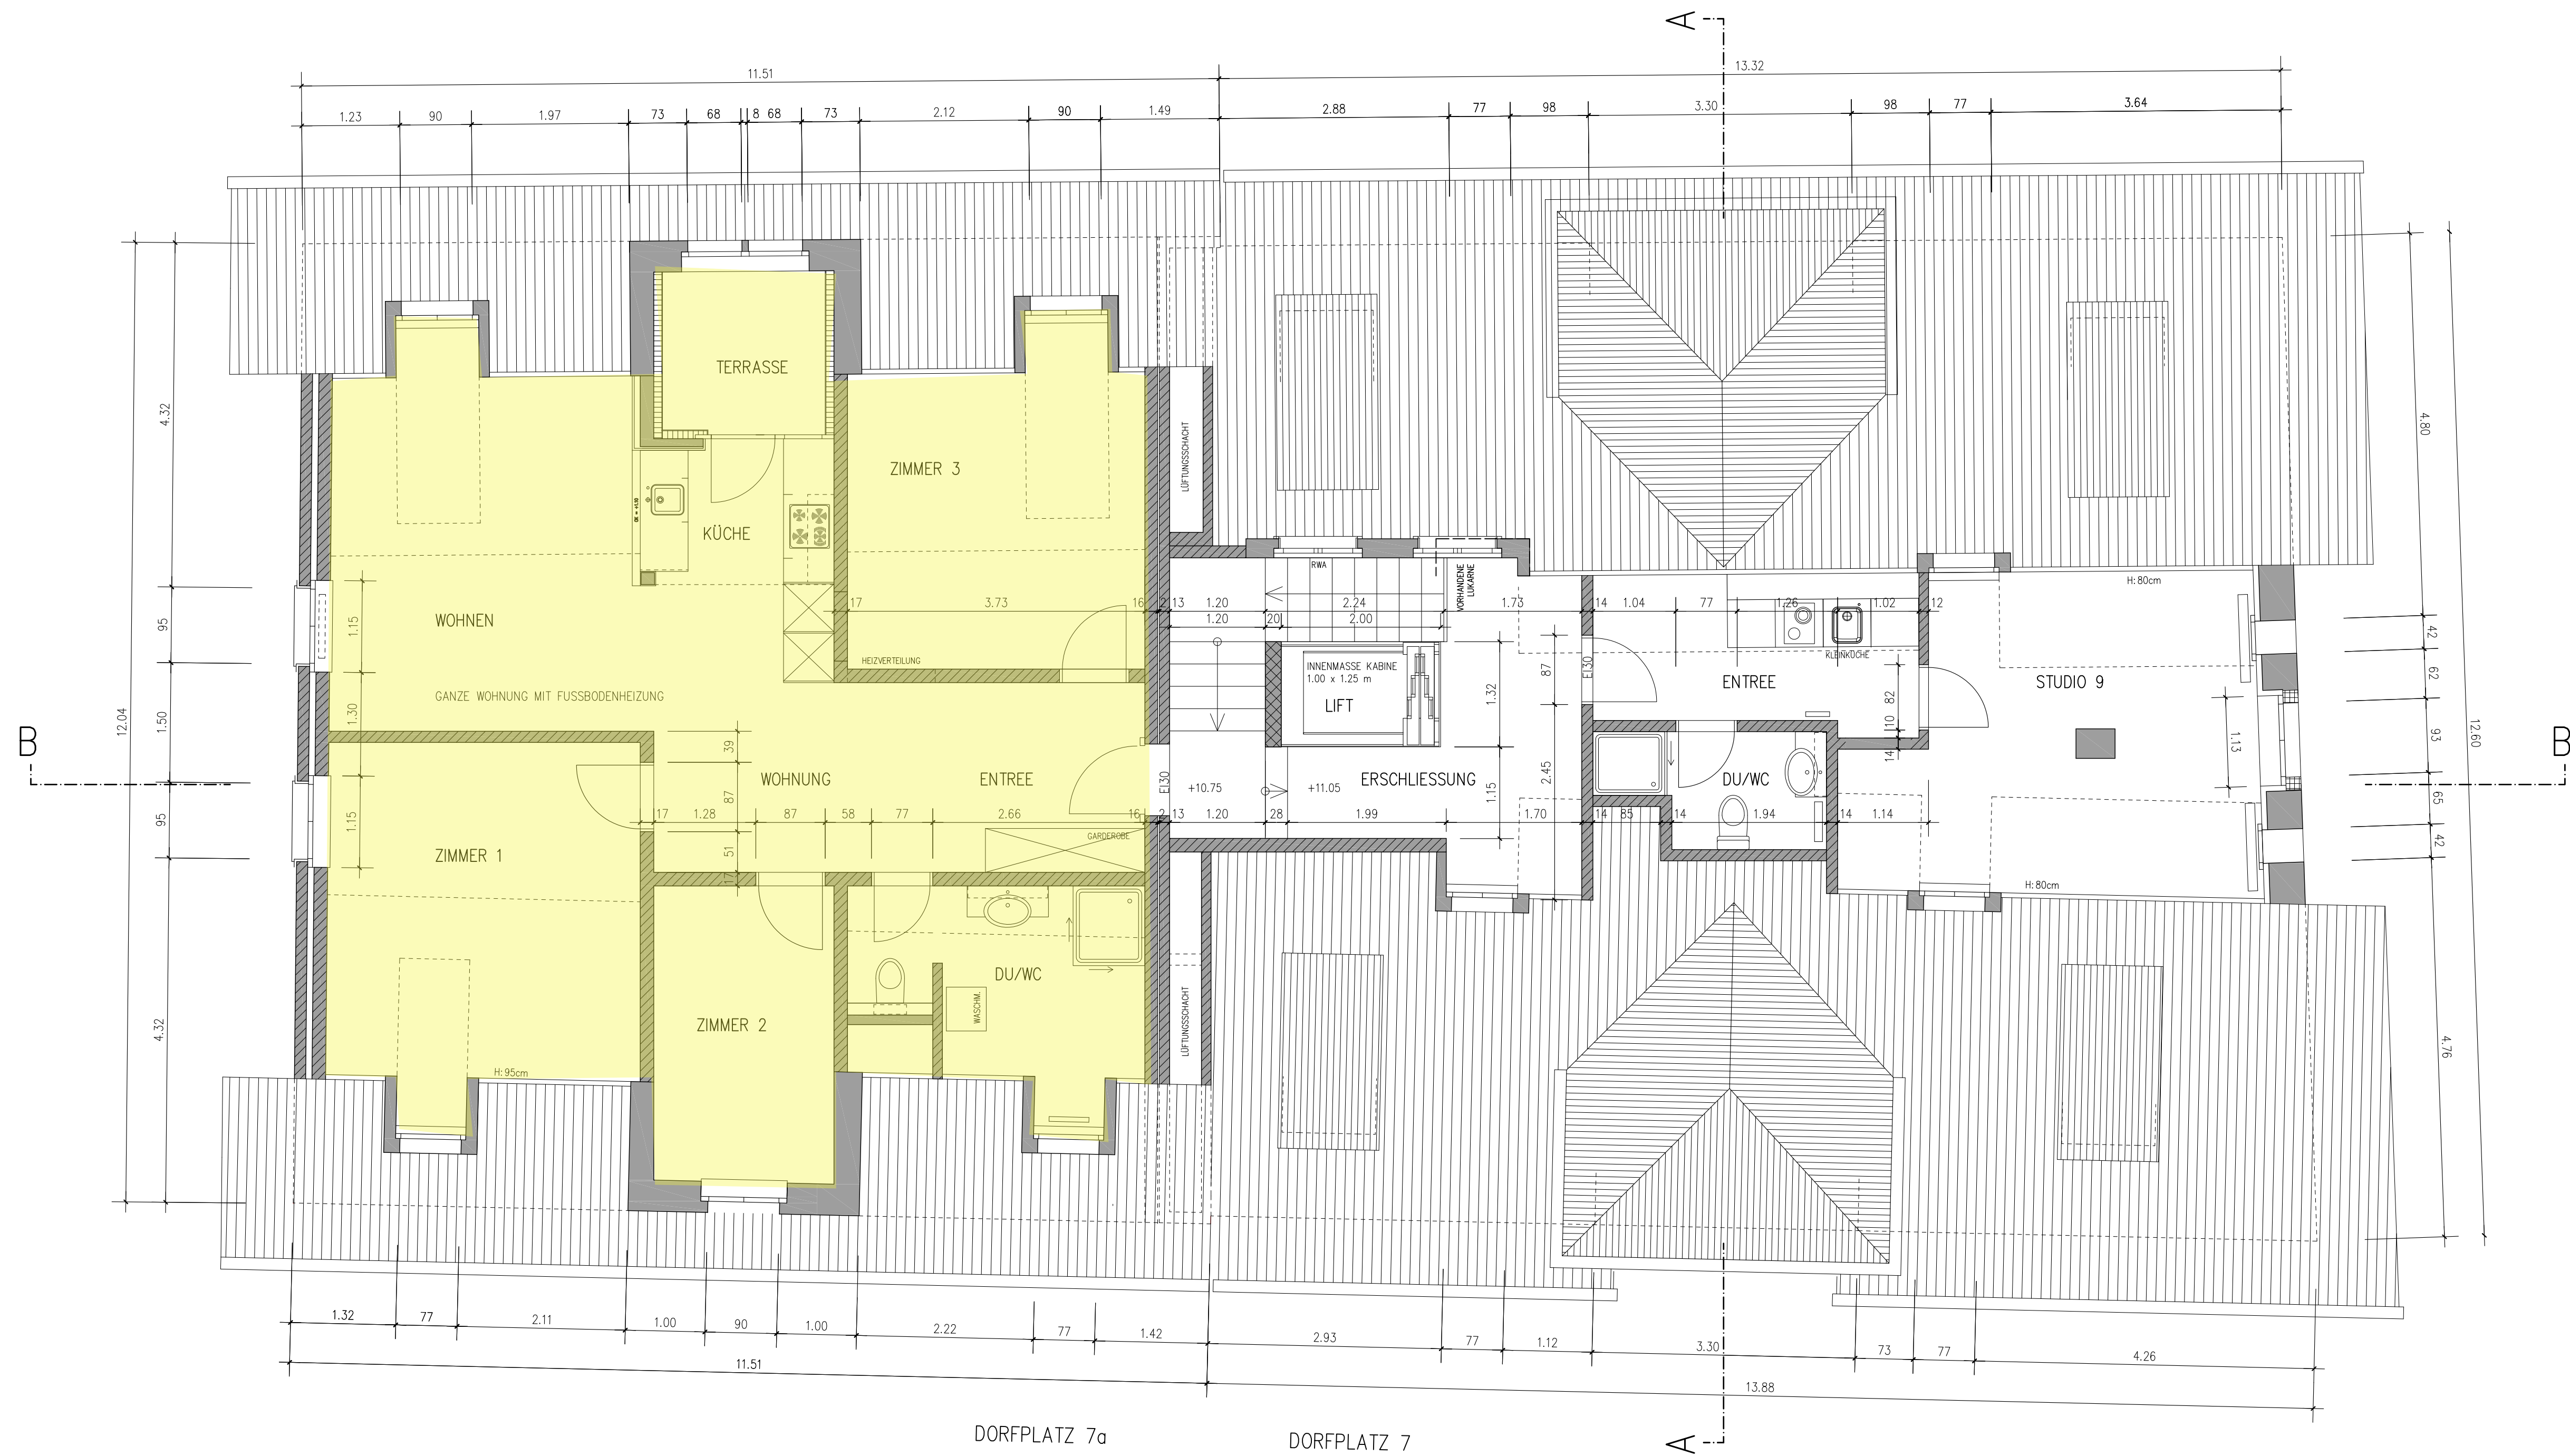

MATERIALLEGENDEN

- BRUCHSTEIN
- BETON
- BACKSTEIN
- KUNSTSTEIN

RAUMLEGENDEN

ZIMMER 1

B: PARKETT
W: ABRIEB
D: WEISSPUTZ

+10.65 +10.74 2.66

ZIMMER 2

B: PARKETT
W: GLASFASERGEWEBE
D: WEISSPUTZ

+10.65 +10.74 2.66

DU/WC

B: PU-BELAG
W: PU-BELAG/ABRIEB
D: ABRIEB

+10.65 +10.74 2.27

ERSCHLIESSUNG

B: KUGELGARN
W: KLOSTERPUTZ
D: WEISSPUTZ

+10.96 +11.01 2.17

DU/WC

B: PU-BELAG
W: PU-BELAG/ABRIEB
D: ABRIEB

+10.96 +11.01 2.17

STUDIO 9

B: PARKETT
W: GLASFASERGEWEBE
D: WEISSPUTZ

+10.96 +11.01 2.17

ENTREE

B: PARKETT
W: ABRIEB
D: HOLZTÄFER

+10.65 +10.74 2.66

ZIMMER 3

B: PARKETT
W: ABRIEB
D: WEISSPUTZ

+10.65 +10.74 2.66

KÜCHE

B: PARKETT
W: ABRIEB
D: WEISSPUTZ

+10.65 +10.74 2.27

ENTREE

B: PARKETT
W: GLASFASERGEWEBE
D: WEISSPUTZ

+10.96 +11.01 2.17

WOHNEN

B: PARKETT
W: ABRIEB
D: HOLZTÄFER

+10.65 +10.74 2.66

OK ROH BODEN OK FERTIG BODEN FERTIGE RAUMHÖHE

MASSE = FERTIGMASSE

BODEN FERTIG EG DORFPLATZ 7a = ± 0.00 = 452.30 m.ü.M.

SANIERUNG LIEGENSCHAFT LINDE, 6370 STANS
PENSIONS-KASSE DES KANTONS NIDWALDEN, BAHNHOFPLATZ 3, 6370 STANS

REVISIONSPLAN

GRUNDRISS DACHGESCHOSS

FURGER & DURRER
dipl. architekten eth/hl/sia stans/hergiswil

Dorfplatz 3, 6370 Stans Rigiweg 1, 6052 Hergiswil Tel. 041 610 56 61 Fax 041 610 85 31 Tel. 041 630 30 61 E-Mail: furger-durrer@bluewin.ch

DATUM 19.11.2015 GEZ. CB

MASSTAB 1:50

FORMAT 84/60 PLAN-NR. 360.206