


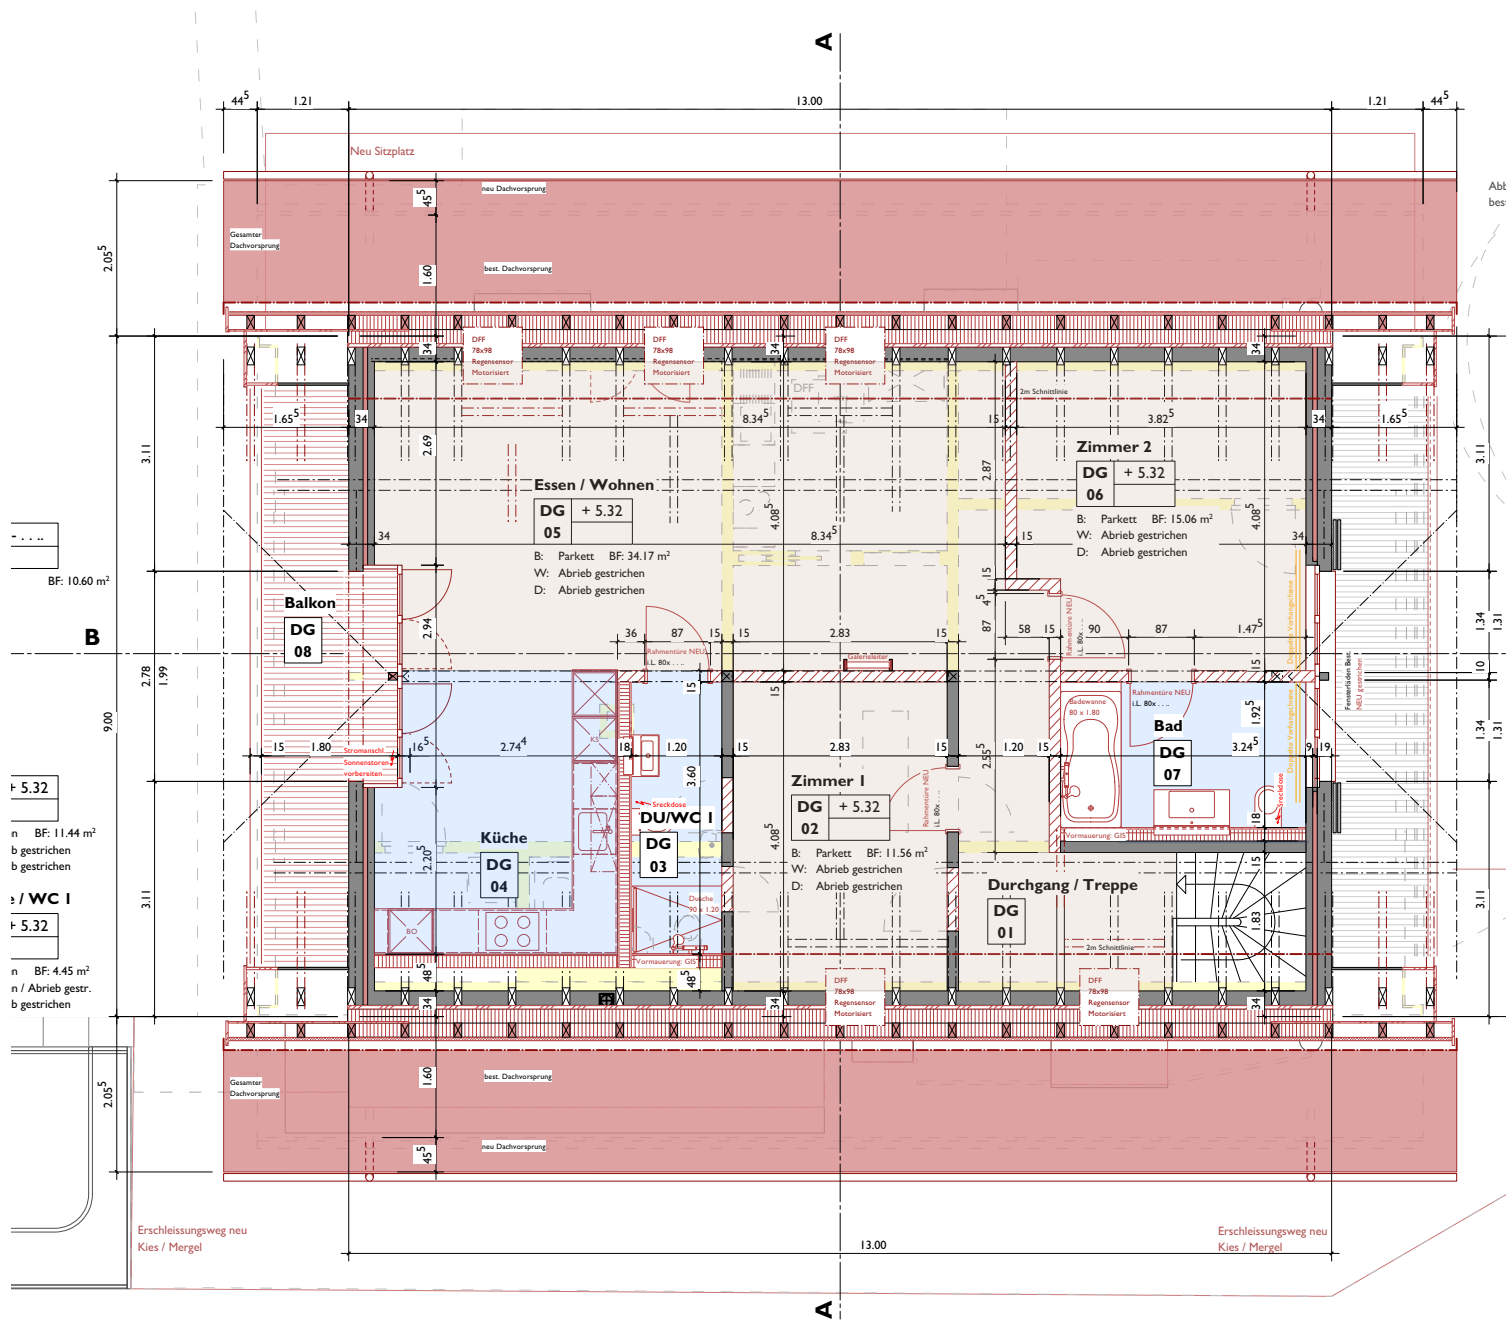

3.5 Zi. WHG 96.00m2

2006

Sanierung Wohnstock Schoch
Schoch Bernhard + Ursula

Chleehof 10 | 3422 Kirchberg
Wangelenrain I | 3400 Burgdorf

DACHGESCHOSS

Revisionsplan
1:100

19.11.2021 | CH
2006-A4 | A4