


- | | |
|----------------------|---------------------------|
| BETON | KALKSANDSTEIN |
| BETON VORFABRIZERT | ISOLATION MIT VERKLEIDUNG |
| BACKSTEIN | WÄRMEDÄMMUNG |
| SCHALDÄMMSTEIN CALMO | LEICHTBAUWAND |

ALLE MASSE SIND ROHMASSE UND SIND VOM UNTERNEHMER ZU KONTROLLIEREN !

FENSTERHÖHEN: AB OK FERTIG BANK (BR.) / SCHWELLE (SCHW.) BIS UK STURZ (ST.) AUSSENISOLATION ROH
TÜRHOHEN: AB OK FERTIG BODEN BZW. SCHWELLE (HÖHERES NIVEAU) BIS UK ROHER STURZ

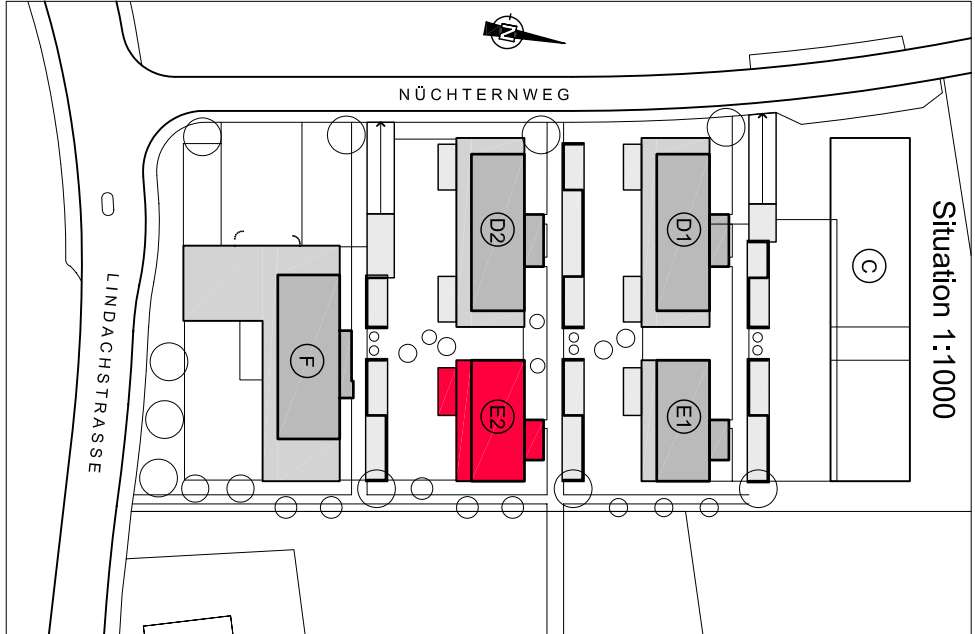

- | | |
|--------|----------------------------------|
| + 6.18 | OK FERTIG BODEN |
| + 5.92 | OK ROHER BODEN |
| DK: | DREHKIPP-FLÜGEL |
| K: | KURBEL- / GETRIEBE STÖREN |
| MFB: | METALLFENSTERBANK |
| S: | SCHALTER- / STÖRENSTEUERUNG |
| SV: | SAINTÄRTERTEILKASTEN |
| TS: | THERMOSTATVENTIL IN MODULELEMENT |
| GA: | GARDEROBENSCHRANK |
| KS: | KÜHLSCHRANK |
| PJ: | PUTZSCHANK |

REVISIONSPLAN
16.06.2006

