

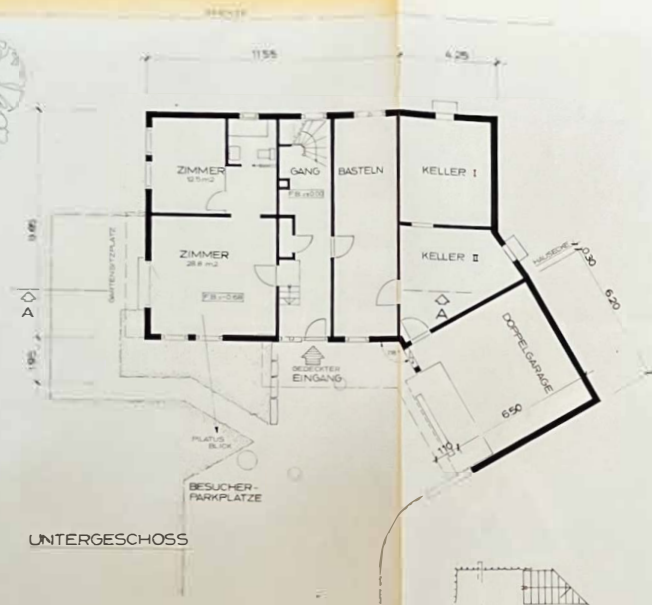
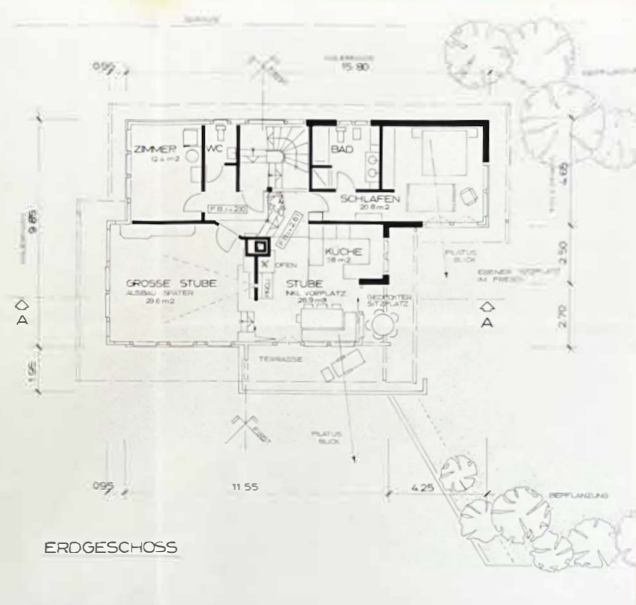


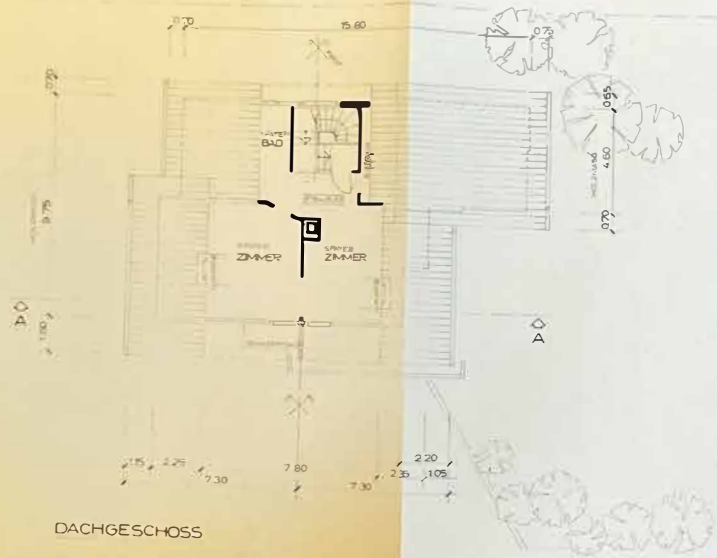

±0.00 = 497.45 M U M



BAUEINGABEPROJEKT 1 100
REVISIONSPLANE

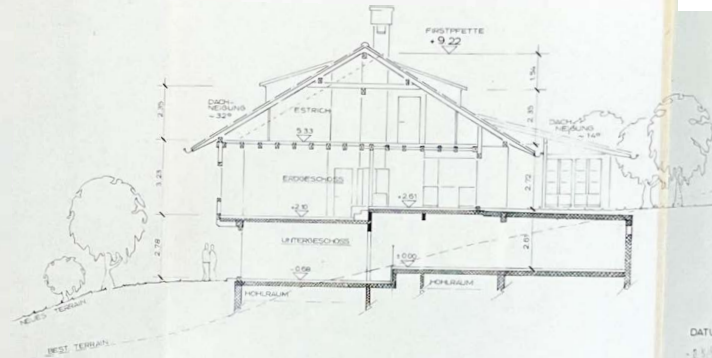

$\pm 0.00 = 497.45 \text{ M U M}$

DATUM
- 2.1.2014

BAUEINGABEPROJEKT 1:100
REVISIONSPLAN

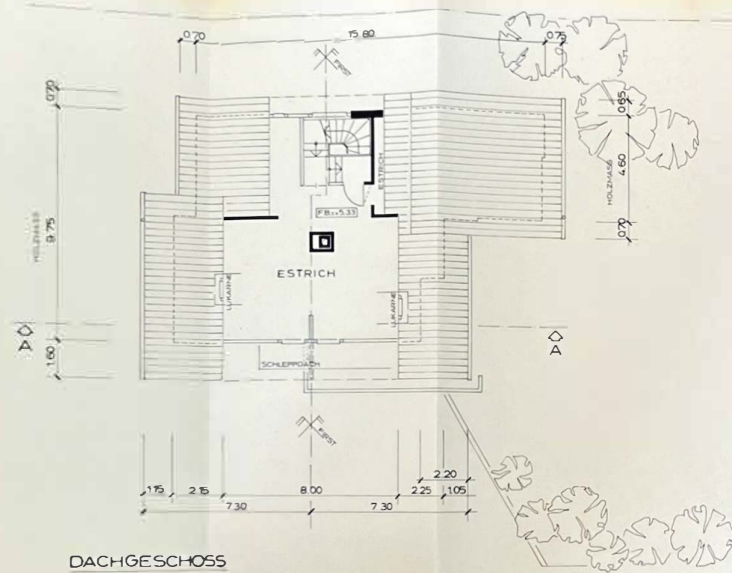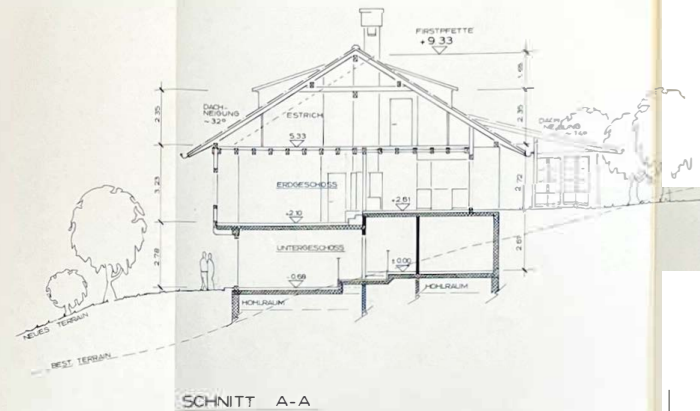

NORDEN

$\pm 0.00 = 49734 \text{ M U M}$

BAUEINGABEPROJEKT