ZSCHOKKE CHUR AG	**NR** 108-16	**Maßstab** 1:50
VERWALTUNGSGEBÄUDE , FELSENAUSTR. , CHUR		**Datum** 29. 5. 91
ATTIKA / REVISIONSPLAN		**Größe** 70 / 126
		Gezeichnet P. F.

ALFRED THEUS DIPL. ARCHITEKT ETH / SIA THEATERWEG 11 7000 CHUR 081 / 22 36 51 , FAX 23 32 54

ALLE MASSE SIND ROHMASSE
SIE SIND VOM UNTERNEHMER AM BAU UND AUF DEN PLÄNEN ZU KONTROLLIEREN
ALLFÄLLIGE DIFFERENZEN ODER UNKLARHEITEN SIND DER BAULEITUNG SOFORT ZU MELDEN.
TÜREN WERDEN AB OK HÖHEREM FERTIGEM BODEN BIS UK ROHEM STURZ GEMESSEN.
FENSTER WERDEN AB OK FENSTERBANK BIS UK ROHEM STURZ GEMESSEN.

REV. 20.6.91 / RI
8.7.91 / RI
3.9.91 / COR
16.9.91 / COR
19.2.92 / RI
23.3.92 / RI
23.6.92 / te
28.8.92 / COR
20.1.93 / PM

LEGENDE

▨ BACKSTEIN
▨ BETON

± 0.00 = 573.65 m.ü.M.

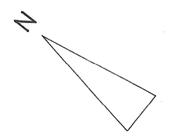

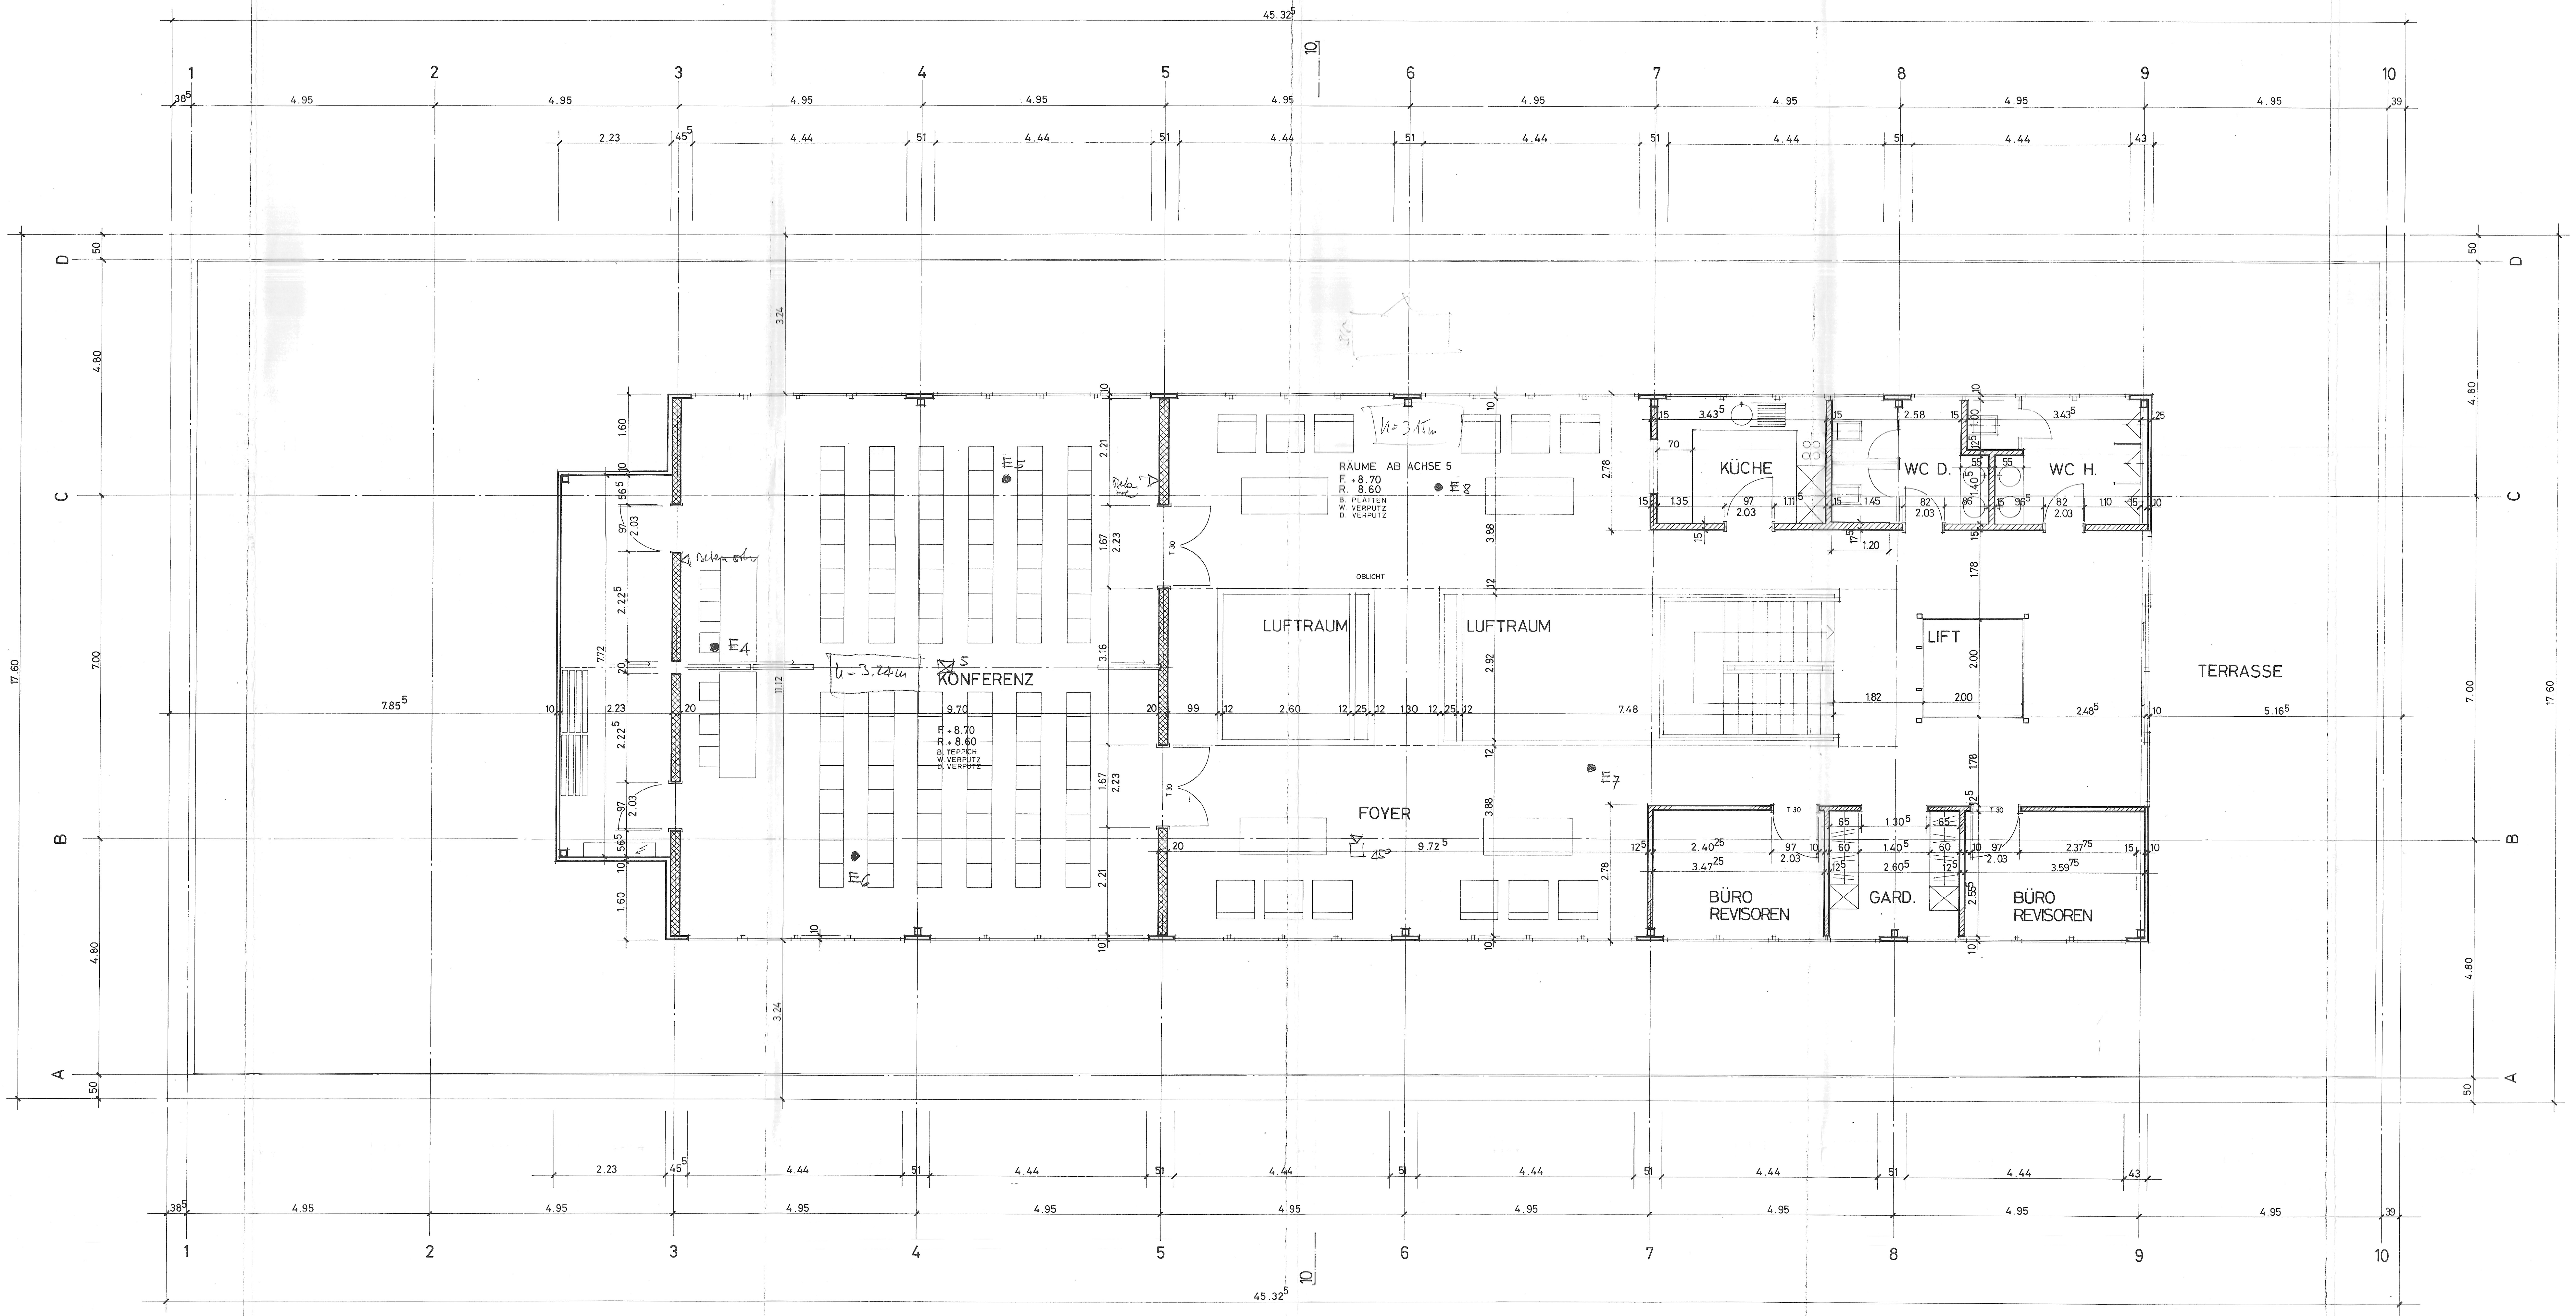
45.32⁵
1
2
3
4
5
6
7
8
9
10
4.95
A
B
C
D
17.60
4.80
7.00
50
KONFERENZ
F. + 8.70
R. + 8.60
B. TEPPICH
W. VERPUTZ
D. VERPUTZ
9.70
h = 3.24 m
E4
E5
E6
RÄUME AB ACHSE 5
F. + 8.70
R. 8.60
B. PLATTEN
W. VERPUTZ
D. VERPUTZ
h = 3.15 m
E8
OBLICHT
LUFTRAUM
LUFTRAUM
FOYER
9.72⁵
45°
E7
KÜCHE
WC D.
WC H.
LIFT
TERRASSE
BÜRO REVISOREN
GARD.
BÜRO REVISOREN
T 30
7.85⁵
5.16⁵